


Схема границ земельных участков

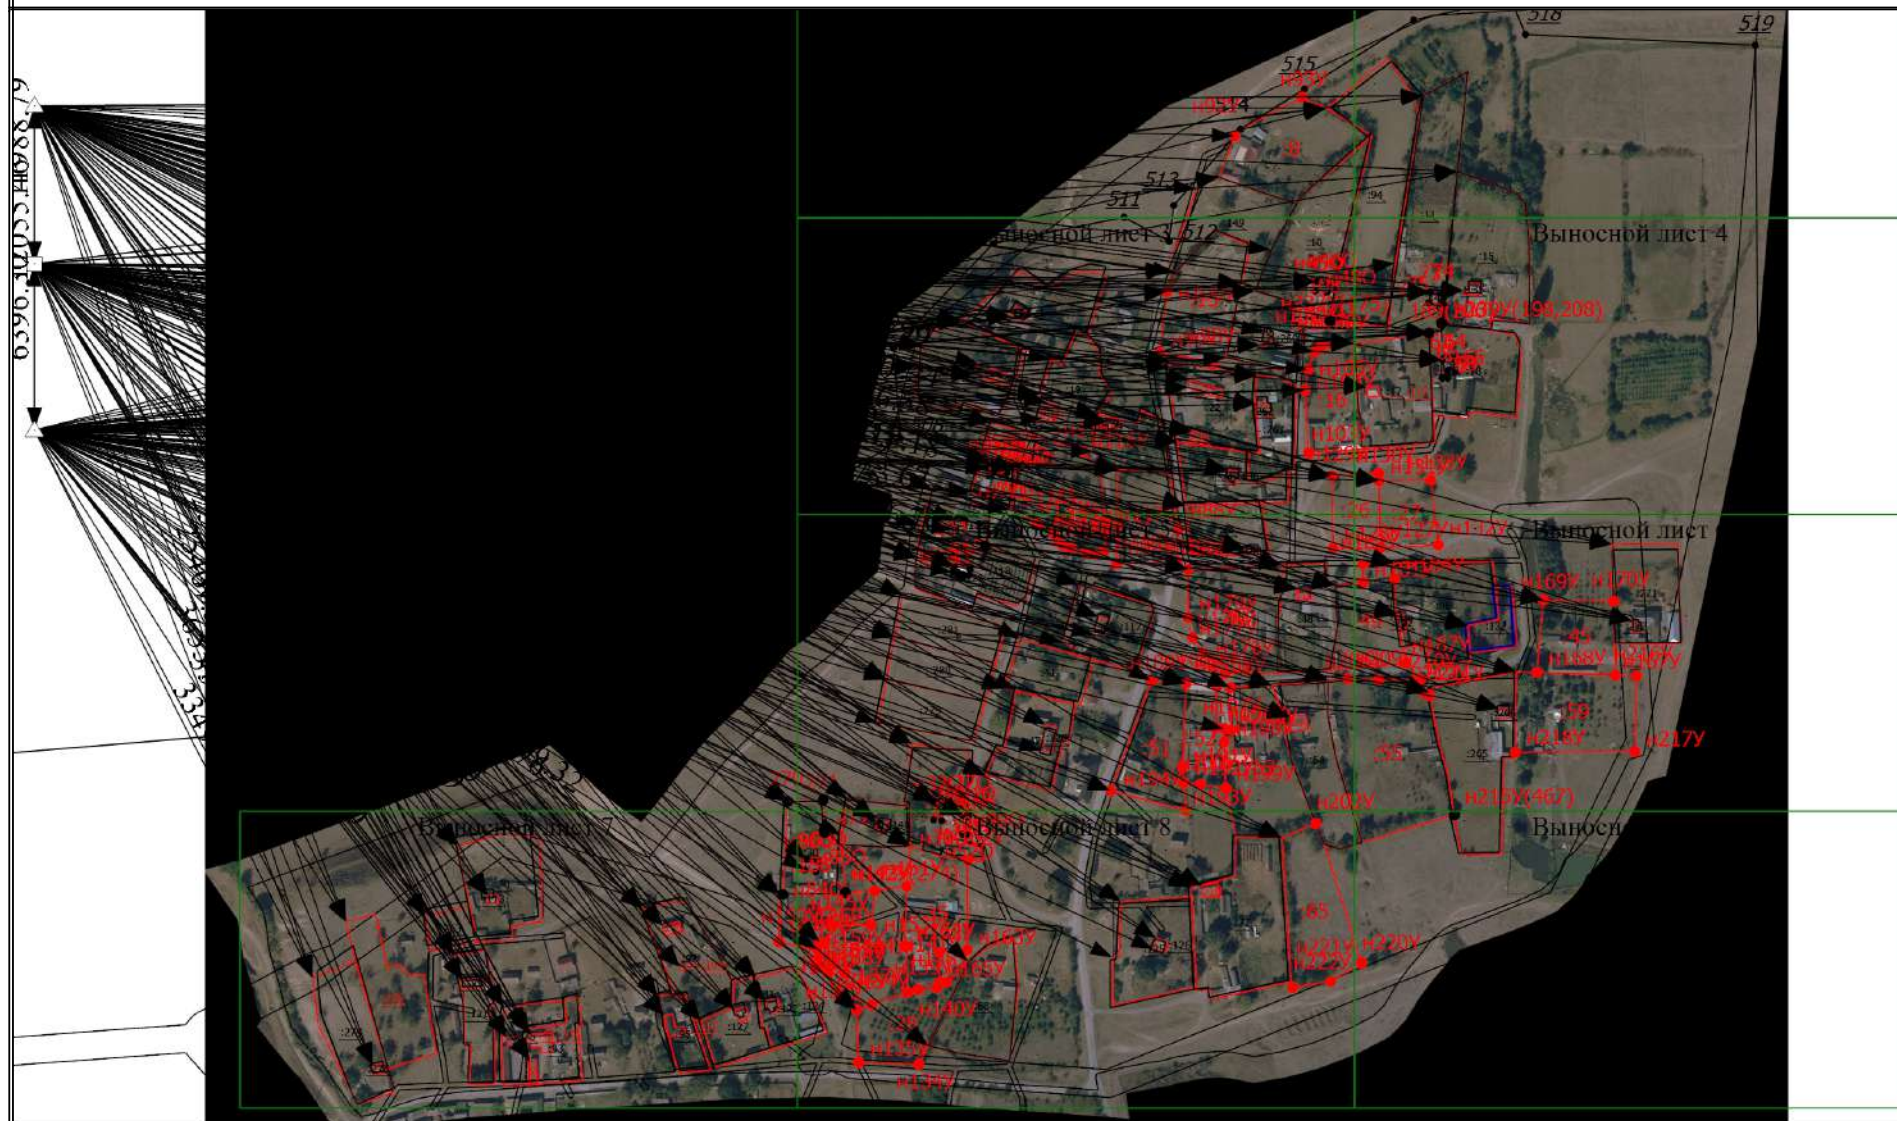

Масштаб 1:5800

Условные обозначения

— - Часть границы, местоположение которой определено при выполнении кадастровых работ

Схема границ земельных участков

- - Характерная точка границы земельного участка, сведения ЕГРН о которой соответствуют требованиям, установленным в соответствии с частью 13 статьи 22 Федерального закона от 13 июля 2015 г. N 218-ФЗ "О государственной регистрации недвижимости"
- - Характерная точка контура здания, сооружения, объекта незавершенного строительства
- - Характерная точка границы, сведения о которой позволяют однозначно определить ее положение на местности
- 07:06-7.69 (2) - Территориальная зона 07:06-7.69 — Производственная зона, зона инженерной и транспортной инфраструктур
- 07:06-6.84 - Зона с особыми условиями использования территории 07:06-6.84 — Охранная зона инженерных коммуникаций
- 1 - Обозначение характерной точки, местоположение которой не изменилось или было уточнено
- 123 - Обозначение ликвидируемой характерной точки
- н1У - Обозначение новой характерной точки
- :90E - Кадастровый номер земельного участка
- :375 - Исправляемый земельный участок
- :30 - Исходный земельный участок
- :276 - Уточняемый земельный участок
- :131 - Кадастровый номер здания
- :137 - Кадастровый номер сооружения
- :131 - Исправляемое здание
- :136 -
- :130 - Уточняемое здание
- _____ - Часть границы, сведения ЕГРН о которой позволяют однозначно определить ее положение на местности
- _____ - Часть контура, образованного проекцией существующего в ЕГРН наземного конструктивного элемента здания, сооружения, объекта незавершенного строительства
- _____ - Часть контура, образованного проекцией вновь образованного наземного конструктивного элемента здания, сооружения, объекта незавершенного строительства
- - Характерная точка границы земельного участка, сведения о которой отсутствуют в ЕГРН, местоположение которой определено при кадастровых работах (новая характерная точка)

Схема границ земельных участков
--

Выносной лист 1	
-----------------	--



Масштаб 1:1600

Условные обозначения

- Часть границы, местоположение которой определено при выполнении кадастровых работ

Схема границ земельных участков

- - Характерная точка границы земельного участка, сведения ЕГРН о которой соответствуют требованиям, установленным в соответствии с частью 13 статьи 22 Федерального закона от 13 июля 2015 г. N 218-ФЗ "О государственной регистрации недвижимости"
- - Характерная точка контура здания, сооружения, объекта незавершенного строительства
- - Характерная точка границы, сведения о которой позволяют однозначно определить ее положение на местности
- 07:06-7.69 (2) - Территориальная зона 07:06-7.69 — Производственная зона, зона инженерной и транспортной инфраструктур
- 07:06-6.84 - Зона с особыми условиями использования территории 07:06-6.84 — Охранная зона инженерных коммуникаций
- 1 - Обозначение характерной точки, местоположение которой не изменилось или было уточнено
- 123 - Обозначение ликвидируемой характерной точки
- n1Y - Обозначение новой характерной точки
- :90E - Кадастровый номер земельного участка
- :375 - Исправляемый земельный участок
- :30 - Исходный земельный участок
- :276 - Уточняемый земельный участок
- :131 - Кадастровый номер здания
- :137 - Кадастровый номер сооружения
- :131 - Исправляемое здание
- :136 -
- :130 - Уточняемое здание
- _____ - Часть границы, сведения ЕГРН о которой позволяют однозначно определить ее положение на местности
- _____ - Часть контура, образованного проекцией существующего в ЕГРН наземного конструктивного элемента здания, сооружения, объекта незавершенного строительства
- _____ - Часть контура, образованного проекцией вновь образованного наземного конструктивного элемента здания, сооружения, объекта незавершенного строительства
- - Характерная точка границы земельного участка, сведения о которой отсутствуют в ЕГРН, местоположение которой определено при кадастровых работах (новая характерная точка)

Схема границ земельных участков

Выносной лист 2



Масштаб 1:1600

Условные обозначения

—— - Часть границы, местоположение которой определено при выполнении кадастровых работ

Схема границ земельных участков

- - Характерная точка границы земельного участка, сведения ЕГРН о которой соответствуют требованиям, установленным в соответствии с частью 13 статьи 22 Федерального закона от 13 июля 2015 г. N 218-ФЗ "О государственной регистрации недвижимости"
- - Характерная точка контура здания, сооружения, объекта незавершенного строительства
- - Характерная точка границы, сведения о которой позволяют однозначно определить ее положение на местности
- 07:06-7.69 (2) - Территориальная зона 07:06-7.69 — Производственная зона, зона инженерной и транспортной инфраструктур
- 07:06-6.84 - Зона с особыми условиями использования территории 07:06-6.84 — Охранная зона инженерных коммуникаций
- 1 - Обозначение характерной точки, местоположение которой не изменилось или было уточнено
- 123 - Обозначение ликвидируемой характерной точки
- ~~n1Y~~ - Обозначение новой характерной точки
- :90E - Кадастровый номер земельного участка
- :375 - Исправляемый земельный участок
- :30 - Исходный земельный участок
- ~~:276~~ - Уточняемый земельный участок
- :131 - Кадастровый номер здания
- :137 - Кадастровый номер сооружения
- :131 - Исправляемое здание
- :136 -
- :130 - Уточняемое здание
- _____ - Часть границы, сведения ЕГРН о которой позволяют однозначно определить ее положение на местности
- _____ - Часть контура, образованного проекцией существующего в ЕГРН наземного конструктивного элемента здания, сооружения, объекта незавершенного строительства
- _____ - Часть контура, образованного проекцией вновь образованного наземного конструктивного элемента здания, сооружения, объекта незавершенного строительства
- - Характерная точка границы земельного участка, сведения о которой отсутствуют в ЕГРН, местоположение которой определено при кадастровых работах (новая характерная точка)

[illegible]

Условные обозначения

_____ - Часть границы, местоположение которой определено при выполнении кадастровых работ

Схема границ земельных участков

- - Характерная точка границы земельного участка, сведения ЕГРН о которой соответствуют требованиям, установленным в соответствии с частью 13 статьи 22 Федерального закона от 13 июля 2015 г. N 218-ФЗ "О государственной регистрации недвижимости"
- - Характерная точка контура здания, сооружения, объекта незавершенного строительства
- - Характерная точка границы, сведения о которой позволяют однозначно определить ее положение на местности
- 07:06-7.69 (2) - Территориальная зона 07:06-7.69 — Производственная зона, зона инженерной и транспортной инфраструктур
- 07:06-6.84 - Зона с особыми условиями использования территории 07:06-6.84 — Охранная зона инженерных коммуникаций
- 1 - Обозначение характерной точки, местоположение которой не изменилось или было уточнено
- 123 - Обозначение ликвидируемой характерной точки
- ~~n1Y~~ - Обозначение новой характерной точки
- :90E - Кадастровый номер земельного участка
- :375 - Исправляемый земельный участок
- :30 - Исходный земельный участок
- ~~:276~~ - Уточняемый земельный участок
- :131 - Кадастровый номер здания
- :137 - Кадастровый номер сооружения
- :131 - Исправляемое здание
- :136 -
- :130 - Уточняемое здание
- _____ - Часть границы, сведения ЕГРН о которой позволяют однозначно определить ее положение на местности
- _____ - Часть контура, образованного проекцией существующего в ЕГРН наземного конструктивного элемента здания, сооружения, объекта незавершенного строительства
- _____ - Часть контура, образованного проекцией вновь образованного наземного конструктивного элемента здания, сооружения, объекта незавершенного строительства
- - Характерная точка границы земельного участка, сведения о которой отсутствуют в ЕГРН, местоположение которой определено при кадастровых работах (новая характерная точка)

Схема границ земельных участков

Выносной лист 4



Масштаб 1:1600

Условные обозначения

—— - Часть границы, местоположение которой определено при выполнении кадастровых работ

Схема границ земельных участков

- - Характерная точка границы земельного участка, сведения ЕГРН о которой соответствуют требованиям, установленным в соответствии с частью 13 статьи 22 Федерального закона от 13 июля 2015 г. N 218-ФЗ "О государственной регистрации недвижимости"
- - Характерная точка контура здания, сооружения, объекта незавершенного строительства
- - Характерная точка границы, сведения о которой позволяют однозначно определить ее положение на местности
- 07:06-7.69 (2) - Территориальная зона 07:06-7.69 — Производственная зона, зона инженерной и транспортной инфраструктур
- 07:06-6.84 - Зона с особыми условиями использования территории 07:06-6.84 — Охранная зона инженерных коммуникаций
- 1 - Обозначение характерной точки, местоположение которой не изменилось или было уточнено
- 123 - Обозначение ликвидируемой характерной точки
- ~~n1Y~~ - Обозначение новой характерной точки
- :90E - Кадастровый номер земельного участка
- :375 - Исправляемый земельный участок
- :30 - Исходный земельный участок
- ~~:276~~ - Уточняемый земельный участок
- :131 - Кадастровый номер здания
- :137 - Кадастровый номер сооружения
- :131 - Исправляемое здание
- :136 -
- :130 - Уточняемое здание
- _____ - Часть границы, сведения ЕГРН о которой позволяют однозначно определить ее положение на местности
- _____ - Часть контура, образованного проекцией существующего в ЕГРН наземного конструктивного элемента здания, сооружения, объекта незавершенного строительства
- _____ - Часть контура, образованного проекцией вновь образованного наземного конструктивного элемента здания, сооружения, объекта незавершенного строительства
- - Характерная точка границы земельного участка, сведения о которой отсутствуют в ЕГРН, местоположение которой определено при кадастровых работах (новая характерная точка)

Схема границ земельных участков

Выносной лист 5



Масштаб 1:1600

Условные обозначения

— - Часть границы, местоположение которой определено при выполнении кадастровых работ

Схема границ земельных участков

- - Характерная точка границы земельного участка, сведения ЕГРН о которой соответствуют требованиям, установленным в соответствии с частью 13 статьи 22 Федерального закона от 13 июля 2015 г. N 218-ФЗ "О государственной регистрации недвижимости"
- - Характерная точка контура здания, сооружения, объекта незавершенного строительства
- - Характерная точка границы, сведения о которой позволяют однозначно определить ее положение на местности
- 07:06-7.69 (2) - Территориальная зона 07:06-7.69 — Производственная зона, зона инженерной и транспортной инфраструктур
- 07:06-6.84 - Зона с особыми условиями использования территории 07:06-6.84 — Охранная зона инженерных коммуникаций
- 1 - Обозначение характерной точки, местоположение которой не изменилось или было уточнено
- 123 - Обозначение ликвидируемой характерной точки
- ~~n1Y~~ - Обозначение новой характерной точки
- :90E - Кадастровый номер земельного участка
- :375 - Исправляемый земельный участок
- :30 - Исходный земельный участок
- ~~:276~~ - Уточняемый земельный участок
- :131 - Кадастровый номер здания
- :137 - Кадастровый номер сооружения
- :131 - Исправляемое здание
- :136 -
- :130 - Уточняемое здание
- _____ - Часть границы, сведения ЕГРН о которой позволяют однозначно определить ее положение на местности
- _____ - Часть контура, образованного проекцией существующего в ЕГРН наземного конструктивного элемента здания, сооружения, объекта незавершенного строительства
- _____ - Часть контура, образованного проекцией вновь образованного наземного конструктивного элемента здания, сооружения, объекта незавершенного строительства
- - Характерная точка границы земельного участка, сведения о которой отсутствуют в ЕГРН, местоположение которой определено при кадастровых работах (новая характерная точка)

Схема границ земельных участков

Выносной лист 6



Масштаб 1:1600

Условные обозначения

— - Часть границы, местоположение которой определено при выполнении кадастровых работ

Схема границ земельных участков

- - Характерная точка границы земельного участка, сведения ЕГРН о которой соответствуют требованиям, установленным в соответствии с частью 13 статьи 22 Федерального закона от 13 июля 2015 г. N 218-ФЗ "О государственной регистрации недвижимости"
- - Характерная точка контура здания, сооружения, объекта незавершенного строительства
- - Характерная точка границы, сведения о которой позволяют однозначно определить ее положение на местности
- 07:06-7.69 (2) - Территориальная зона 07:06-7.69 — Производственная зона, зона инженерной и транспортной инфраструктур
- 07:06-6.84 - Зона с особыми условиями использования территории 07:06-6.84 — Охранная зона инженерных коммуникаций
- 1 - Обозначение характерной точки, местоположение которой не изменилось или было уточнено
- 123 - Обозначение ликвидируемой характерной точки
- ~~n1Y~~ - Обозначение новой характерной точки
- :90E - Кадастровый номер земельного участка
- :375 - Исправляемый земельный участок
- :30 - Исходный земельный участок
- ~~:276~~ - Уточняемый земельный участок
- :131 - Кадастровый номер здания
- :137 - Кадастровый номер сооружения
- :131 - Исправляемое здание
- :136 -
- :130 - Уточняемое здание
- _____ - Часть границы, сведения ЕГРН о которой позволяют однозначно определить ее положение на местности
- _____ - Часть контура, образованного проекцией существующего в ЕГРН наземного конструктивного элемента здания, сооружения, объекта незавершенного строительства
- _____ - Часть контура, образованного проекцией вновь образованного наземного конструктивного элемента здания, сооружения, объекта незавершенного строительства
- - Характерная точка границы земельного участка, сведения о которой отсутствуют в ЕГРН, местоположение которой определено при кадастровых работах (новая характерная точка)

Схема границ земельных участков

Выносной лист 7



Масштаб 1:1600

Условные обозначения

—— - Часть границы, местоположение которой определено при выполнении кадастровых работ

Схема границ земельных участков

- - Характерная точка границы земельного участка, сведения ЕГРН о которой соответствуют требованиям, установленным в соответствии с частью 13 статьи 22 Федерального закона от 13 июля 2015 г. N 218-ФЗ "О государственной регистрации недвижимости"
- - Характерная точка контура здания, сооружения, объекта незавершенного строительства
- - Характерная точка границы, сведения о которой позволяют однозначно определить ее положение на местности
- 07:06-7.69 (2) - Территориальная зона 07:06-7.69 — Производственная зона, зона инженерной и транспортной инфраструктур
- 07:06-6.84 - Зона с особыми условиями использования территории 07:06-6.84 — Охранная зона инженерных коммуникаций
- 1 - Обозначение характерной точки, местоположение которой не изменилось или было уточнено
- 123 - Обозначение ликвидируемой характерной точки
- ~~n1Y~~ - Обозначение новой характерной точки
- :90E - Кадастровый номер земельного участка
- :375 - Исправляемый земельный участок
- :30 - Исходный земельный участок
- ~~:276~~ - Уточняемый земельный участок
- :131 - Кадастровый номер здания
- :137 - Кадастровый номер сооружения
- :131 - Исправляемое здание
- :136 -
- :130 - Уточняемое здание
- _____ - Часть границы, сведения ЕГРН о которой позволяют однозначно определить ее положение на местности
- _____ - Часть контура, образованного проекцией существующего в ЕГРН наземного конструктивного элемента здания, сооружения, объекта незавершенного строительства
- _____ - Часть контура, образованного проекцией вновь образованного наземного конструктивного элемента здания, сооружения, объекта незавершенного строительства
- - Характерная точка границы земельного участка, сведения о которой отсутствуют в ЕГРН, местоположение которой определено при кадастровых работах (новая характерная точка)

Схема границ земельных участков

Выносной лист 8



Масштаб 1:1600

Условные обозначения

— - Часть границы, местоположение которой определено при выполнении кадастровых работ

Схема границ земельных участков

- - Характерная точка границы земельного участка, сведения ЕГРН о которой соответствуют требованиям, установленным в соответствии с частью 13 статьи 22 Федерального закона от 13 июля 2015 г. N 218-ФЗ "О государственной регистрации недвижимости"
- - Характерная точка контура здания, сооружения, объекта незавершенного строительства
- - Характерная точка границы, сведения о которой позволяют однозначно определить ее положение на местности
- 07:06-7.69 (2) - Территориальная зона 07:06-7.69 — Производственная зона, зона инженерной и транспортной инфраструктур
- 07:06-6.84 - Зона с особыми условиями использования территории 07:06-6.84 — Охранная зона инженерных коммуникаций
- 1 - Обозначение характерной точки, местоположение которой не изменилось или было уточнено
- 123 - Обозначение ликвидируемой характерной точки
- n1Y - Обозначение новой характерной точки
- :90E - Кадастровый номер земельного участка
- :375 - Исправляемый земельный участок
- :30 - Исходный земельный участок
- :276 - Уточняемый земельный участок
- :131 - Кадастровый номер здания
- :137 - Кадастровый номер сооружения
- :131 - Исправляемое здание
- :136 -
- :130 - Уточняемое здание
- _____ - Часть границы, сведения ЕГРН о которой позволяют однозначно определить ее положение на местности
- _____ - Часть контура, образованного проекцией существующего в ЕГРН наземного конструктивного элемента здания, сооружения, объекта незавершенного строительства
- _____ - Часть контура, образованного проекцией вновь образованного наземного конструктивного элемента здания, сооружения, объекта незавершенного строительства
- - Характерная точка границы земельного участка, сведения о которой отсутствуют в ЕГРН, местоположение которой определено при кадастровых работах (новая характерная точка)

Схема границ земельных участков

Выносной лист 9



Масштаб 1:1600

Условные обозначения

—— - Часть границы, местоположение которой определено при выполнении кадастровых работ

Схема границ земельных участков

- - Характерная точка границы земельного участка, сведения ЕГРН о которой соответствуют требованиям, установленным в соответствии с частью 13 статьи 22 Федерального закона от 13 июля 2015 г. N 218-ФЗ "О государственной регистрации недвижимости"
- - Характерная точка контура здания, сооружения, объекта незавершенного строительства
- - Характерная точка границы, сведения о которой позволяют однозначно определить ее положение на местности
- 07:06-7.69 (2) - Территориальная зона 07:06-7.69 — Производственная зона, зона инженерной и транспортной инфраструктур
- 07:06-6.84 - Зона с особыми условиями использования территории 07:06-6.84 — Охранная зона инженерных коммуникаций
- 1 - Обозначение характерной точки, местоположение которой не изменилось или было уточнено
- 123 - Обозначение ликвидируемой характерной точки
- ~~n1Y~~ - Обозначение новой характерной точки
- :90E - Кадастровый номер земельного участка
- :375 - Исправляемый земельный участок
- :30 - Исходный земельный участок
- ~~:276~~ - Уточняемый земельный участок
- :131 - Кадастровый номер здания
- :137 - Кадастровый номер сооружения
- :131 - Исправляемое здание
- :136 -
- :130 - Уточняемое здание
- _____ - Часть границы, сведения ЕГРН о которой позволяют однозначно определить ее положение на местности
- _____ - Часть контура, образованного проекцией существующего в ЕГРН наземного конструктивного элемента здания, сооружения, объекта незавершенного строительства
- _____ - Часть контура, образованного проекцией вновь образованного наземного конструктивного элемента здания, сооружения, объекта незавершенного строительства
- - Характерная точка границы земельного участка, сведения о которой отсутствуют в ЕГРН, местоположение которой определено при кадастровых работах (новая характерная точка)