

Схема границ земельных участков



Масштаб 1:3800

Условные обозначения

— - Часть границы, местоположение которой определено при выполнении кадастровых работ


Схема границ земельных участков

- - Характерная точка границы земельного участка, сведения ЕГРН о которой соответствуют требованиям, установленным в соответствии с частью 13 статьи 22 Федерального закона от 13 июля 2015 г. N 218-ФЗ "О государственной регистрации недвижимости"
 - - Характерная точка контура здания, сооружения, объекта незавершенного строительства
 - - Характерная точка границы, сведения о которой позволяют однозначно определить ее положение на местности
- 07:06-7.69 (3) - Территориальная зона 07:06-7.69 — Производственная зона, зона инженерной и транспортной инфраструктур
- 07:06-6.118 - Зона с особыми условиями использования территории 07:06-6.118 — Охранная зона инженерных коммуникаций
- 1 - Обозначение характерной точки, местоположение которой не изменилось или было уточнено
- ~~13~~ - Обозначение ликвидируемой характерной точки
- ~~n1y~~ - Обозначение новой характерной точки
- ~~:61E~~ - Кадастровый номер земельного участка
- :360 - Исправляемый земельный участок
- ~~:91~~ - Исходный земельный участок
- ~~:5~~ - Уточняемый земельный участок
- ~~:246~~ - Кадастровый номер здания
- ~~:211~~ - Кадастровый номер сооружения
- :246 - Исправляемое здание
- ~~:75~~ -
- ~~:69~~ - Уточняемое здание
- :34 (1) - Уточняемый контур земельного участка
- _____ - Часть границы, сведения ЕГРН о которой позволяют однозначно определить ее положение на местности
- _____ - Часть контура, образованного проекцией существующего в ЕГРН наземного конструктивного элемента здания, сооружения, объекта незавершенного строительства
- _____ - Часть контура, образованного проекцией вновь образованного наземного конструктивного элемента здания, сооружения, объекта незавершенного строительства
- - Характерная точка границы земельного участка, сведения о которой отсутствуют в ЕГРН, местоположение которой определено при кадастровых работах (новая характерная точка)

Схема границ земельных участков

Выносной лист 1

07:06-6.352 (5)

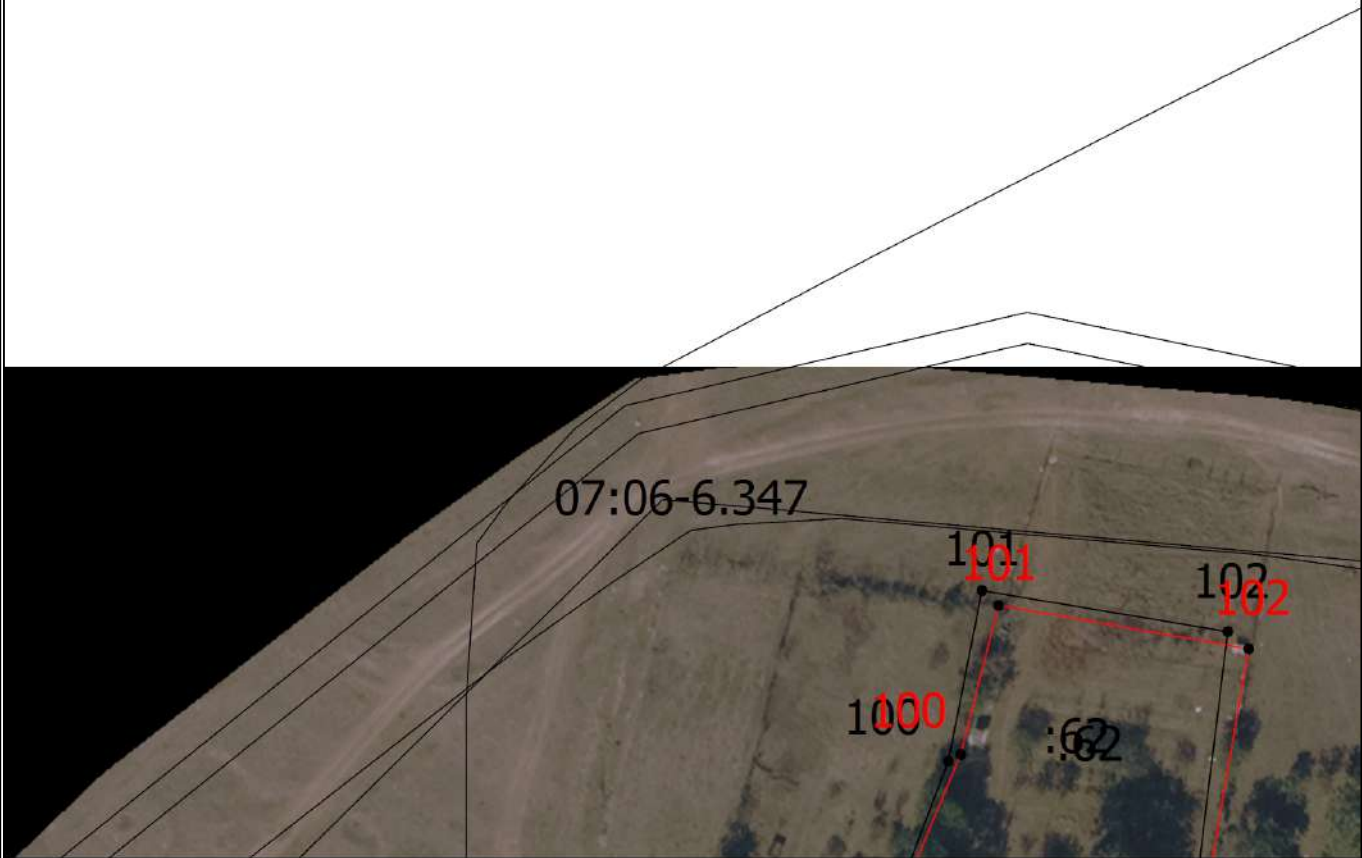

Масштаб 1:1000

Условные обозначения
— - Часть границы, местоположение которой определено при выполнении кадастровых работ

Схема границ земельных участков

- - Характерная точка границы земельного участка, сведения ЕГРН о которой соответствуют требованиям, установленным в соответствии с частью 13 статьи 22 Федерального закона от 13 июля 2015 г. N 218-ФЗ "О государственной регистрации недвижимости"
 - - Характерная точка контура здания, сооружения, объекта незавершенного строительства
 - - Характерная точка границы, сведения о которой позволяют однозначно определить ее положение на местности
- 07:06-7.69 (3) - Территориальная зона 07:06-7.69 — Производственная зона, зона инженерной и транспортной инфраструктур
- 07:06-6.118 - Зона с особыми условиями использования территории 07:06-6.118 — Охранная зона инженерных коммуникаций
- 1 - Обозначение характерной точки, местоположение которой не изменилось или было уточнено
- ~~13~~ - Обозначение ликвидируемой характерной точки
- ~~n1y~~ - Обозначение новой характерной точки
- ~~:61E~~ - Кадастровый номер земельного участка
- :360 - Исправляемый земельный участок
- ~~:91~~ - Исходный земельный участок
- ~~:5~~ - Уточняемый земельный участок
- ~~:246~~ - Кадастровый номер здания
- ~~:211~~ - Кадастровый номер сооружения
- :246 - Исправляемое здание
- ~~:75~~ -
- ~~:69~~ - Уточняемое здание
- :34 (1) - Уточняемый контур земельного участка
- _____ - Часть границы, сведения ЕГРН о которой позволяют однозначно определить ее положение на местности
- _____ - Часть контура, образованного проекцией существующего в ЕГРН наземного конструктивного элемента здания, сооружения, объекта незавершенного строительства
- _____ - Часть контура, образованного проекцией вновь образованного наземного конструктивного элемента здания, сооружения, объекта незавершенного строительства
- - Характерная точка границы земельного участка, сведения о которой отсутствуют в ЕГРН, местоположение которой определено при кадастровых работах (новая характерная точка)

Схема границ земельных участков

Выносной лист 2



Масштаб 1:1000

Условные обозначения


— - Часть границы, местоположение которой определено при выполнении кадастровых работ

Схема границ земельных участков

- - Характерная точка границы земельного участка, сведения ЕГРН о которой соответствуют требованиям, установленным в соответствии с частью 13 статьи 22 Федерального закона от 13 июля 2015 г. N 218-ФЗ "О государственной регистрации недвижимости"
 - - Характерная точка контура здания, сооружения, объекта незавершенного строительства
 - - Характерная точка границы, сведения о которой позволяют однозначно определить ее положение на местности
- 07:06-7.69 (3) - Территориальная зона 07:06-7.69 — Производственная зона, зона инженерной и транспортной инфраструктур
- 07:06-6.118 - Зона с особыми условиями использования территории 07:06-6.118 — Охранная зона инженерных коммуникаций
- 1 - Обозначение характерной точки, местоположение которой не изменилось или было уточнено
- ~~13~~ - Обозначение ликвидируемой характерной точки
- ~~n1y~~ - Обозначение новой характерной точки
- ~~:61E~~ - Кадастровый номер земельного участка
- :360 - Исправляемый земельный участок
- ~~:91~~ - Исходный земельный участок
- ~~:5~~ - Уточняемый земельный участок
- ~~:246~~ - Кадастровый номер здания
- ~~:211~~ - Кадастровый номер сооружения
- :246 - Исправляемое здание
- ~~:75~~ -
- ~~:69~~ - Уточняемое здание
- :34 (1) - Уточняемый контур земельного участка
- _____ - Часть границы, сведения ЕГРН о которой позволяют однозначно определить ее положение на местности
- _____ - Часть контура, образованного проекцией существующего в ЕГРН наземного конструктивного элемента здания, сооружения, объекта незавершенного строительства
- _____ - Часть контура, образованного проекцией вновь образованного наземного конструктивного элемента здания, сооружения, объекта незавершенного строительства
- - Характерная точка границы земельного участка, сведения о которой отсутствуют в ЕГРН, местоположение которой определено при кадастровых работах (новая характерная точка)

Схема границ земельных участков

Выносной лист 3

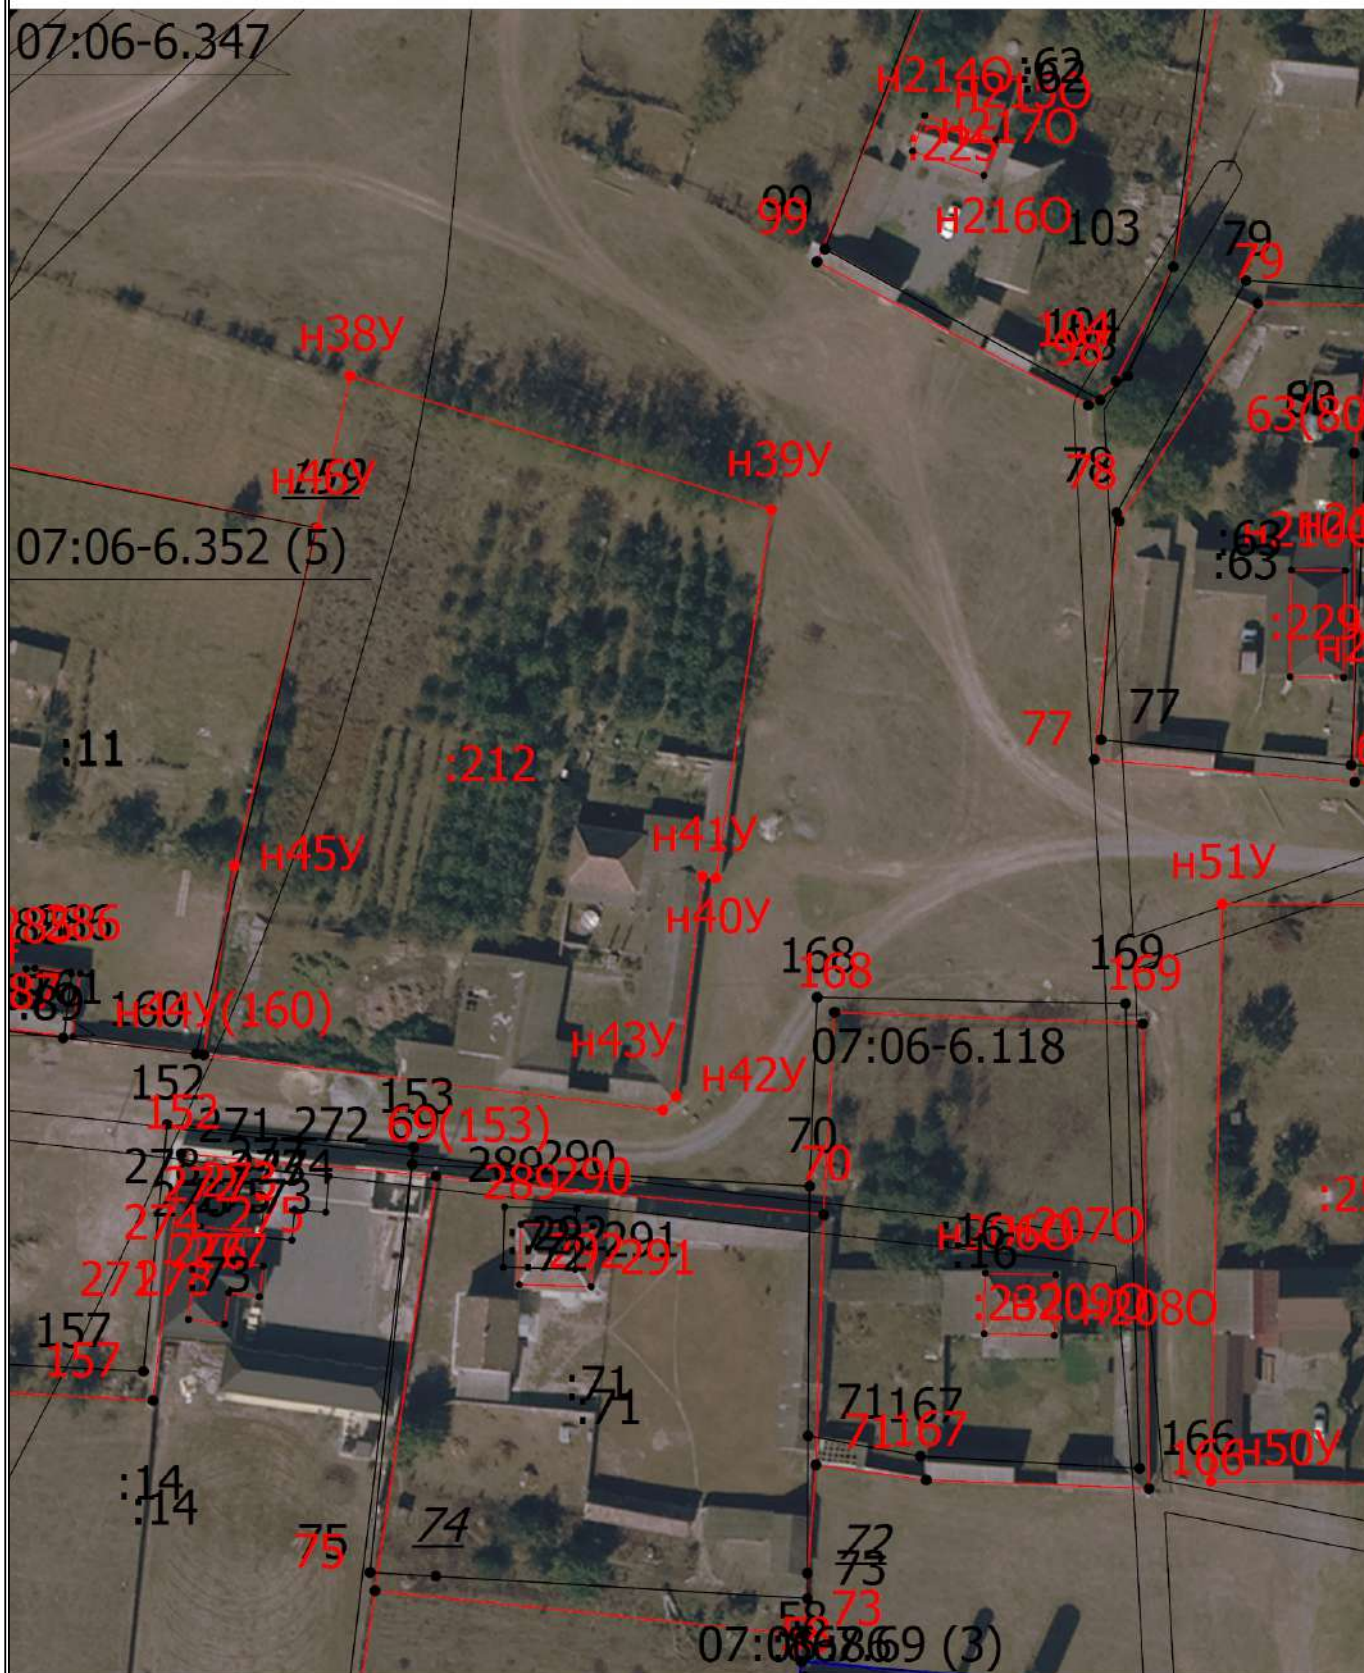

Масштаб 1:1000

Условные обозначения


_____ - Часть границы, местоположение которой определено при выполнении кадастровых работ

Схема границ земельных участков

- - Характерная точка границы земельного участка, сведения ЕГРН о которой соответствуют требованиям, установленным в соответствии с частью 13 статьи 22 Федерального закона от 13 июля 2015 г. N 218-ФЗ "О государственной регистрации недвижимости"
- - Характерная точка контура здания, сооружения, объекта незавершенного строительства
- - Характерная точка границы, сведения о которой позволяют однозначно определить ее положение на местности
- 07:06-7.69 (3) - Территориальная зона 07:06-7.69 — Производственная зона, зона инженерной и транспортной инфраструктур
- 07:06-6.118 - Зона с особыми условиями использования территории 07:06-6.118 — Охранная зона инженерных коммуникаций
- 1 - Обозначение характерной точки, местоположение которой не изменилось или было уточнено
- ~~13~~ - Обозначение ликвидируемой характерной точки
- ~~n1y~~ - Обозначение новой характерной точки
- ~~:61E~~ - Кадастровый номер земельного участка
- :360 - Исправляемый земельный участок
- :91 - Исходный земельный участок
- :5 - Уточняемый земельный участок
- :246 - Кадастровый номер здания
- :211 - Кадастровый номер сооружения
- :246 - Исправляемое здание
- :75 -
- :69 - Уточняемое здание
- :34 (1) - Уточняемый контур земельного участка
- _____ - Часть границы, сведения ЕГРН о которой позволяют однозначно определить ее положение на местности
- _____ - Часть контура, образованного проекцией существующего в ЕГРН наземного конструктивного элемента здания, сооружения, объекта незавершенного строительства
- _____ - Часть контура, образованного проекцией вновь образованного наземного конструктивного элемента здания, сооружения, объекта незавершенного строительства
- - Характерная точка границы земельного участка, сведения о которой отсутствуют в ЕГРН, местоположение которой определено при кадастровых работах (новая характерная точка)

Схема границ земельных участков

Выносной лист 4

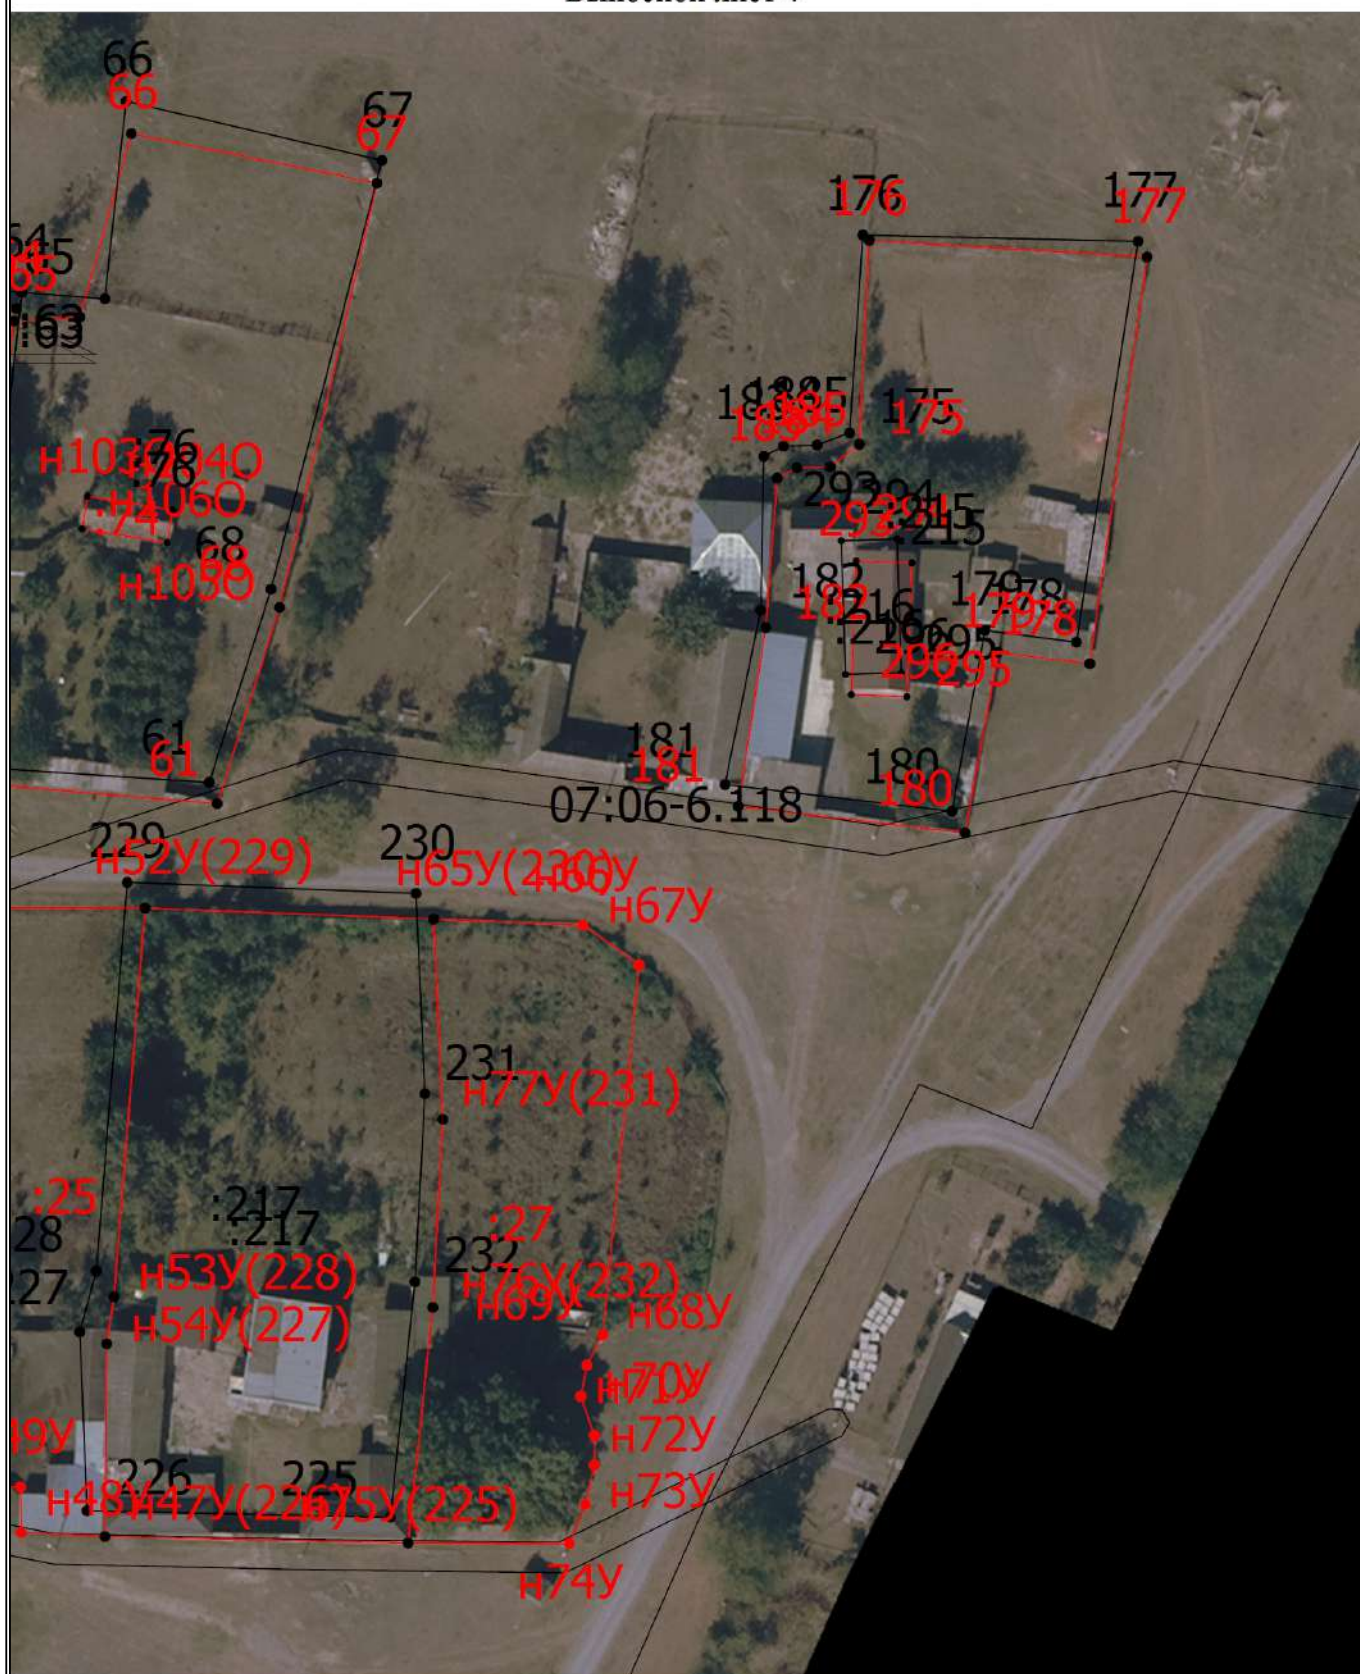

Масштаб 1:1000

Условные обозначения


— - Часть границы, местоположение которой определено при выполнении кадастровых работ

Схема границ земельных участков

- - Характерная точка границы земельного участка, сведения ЕГРН о которой соответствуют требованиям, установленным в соответствии с частью 13 статьи 22 Федерального закона от 13 июля 2015 г. N 218-ФЗ "О государственной регистрации недвижимости"
- - Характерная точка контура здания, сооружения, объекта незавершенного строительства
- - Характерная точка границы, сведения о которой позволяют однозначно определить ее положение на местности
- 07:06-7.69 (3) - Территориальная зона 07:06-7.69 — Производственная зона, зона инженерной и транспортной инфраструктур
- 07:06-6.118 - Зона с особыми условиями использования территории 07:06-6.118 — Охранная зона инженерных коммуникаций
- 1 - Обозначение характерной точки, местоположение которой не изменилось или было уточнено
- ~~13~~ - Обозначение ликвидируемой характерной точки
- ~~n1y~~ - Обозначение новой характерной точки
- ~~:61E~~ - Кадастровый номер земельного участка
- :360 - Исправляемый земельный участок
- :91 - Исходный земельный участок
- :5 - Уточняемый земельный участок
- :246 - Кадастровый номер здания
- :211 - Кадастровый номер сооружения
- :246 - Исправляемое здание
- :75 -
- :69 - Уточняемое здание
- :34 (1) - Уточняемый контур земельного участка
- _____ - Часть границы, сведения ЕГРН о которой позволяют однозначно определить ее положение на местности
- _____ - Часть контура, образованного проекцией существующего в ЕГРН наземного конструктивного элемента здания, сооружения, объекта незавершенного строительства
- _____ - Часть контура, образованного проекцией вновь образованного наземного конструктивного элемента здания, сооружения, объекта незавершенного строительства
- - Характерная точка границы земельного участка, сведения о которой отсутствуют в ЕГРН, местоположение которой определено при кадастровых работах (новая характерная точка)

Схема границ земельных участков

Выносной лист 5

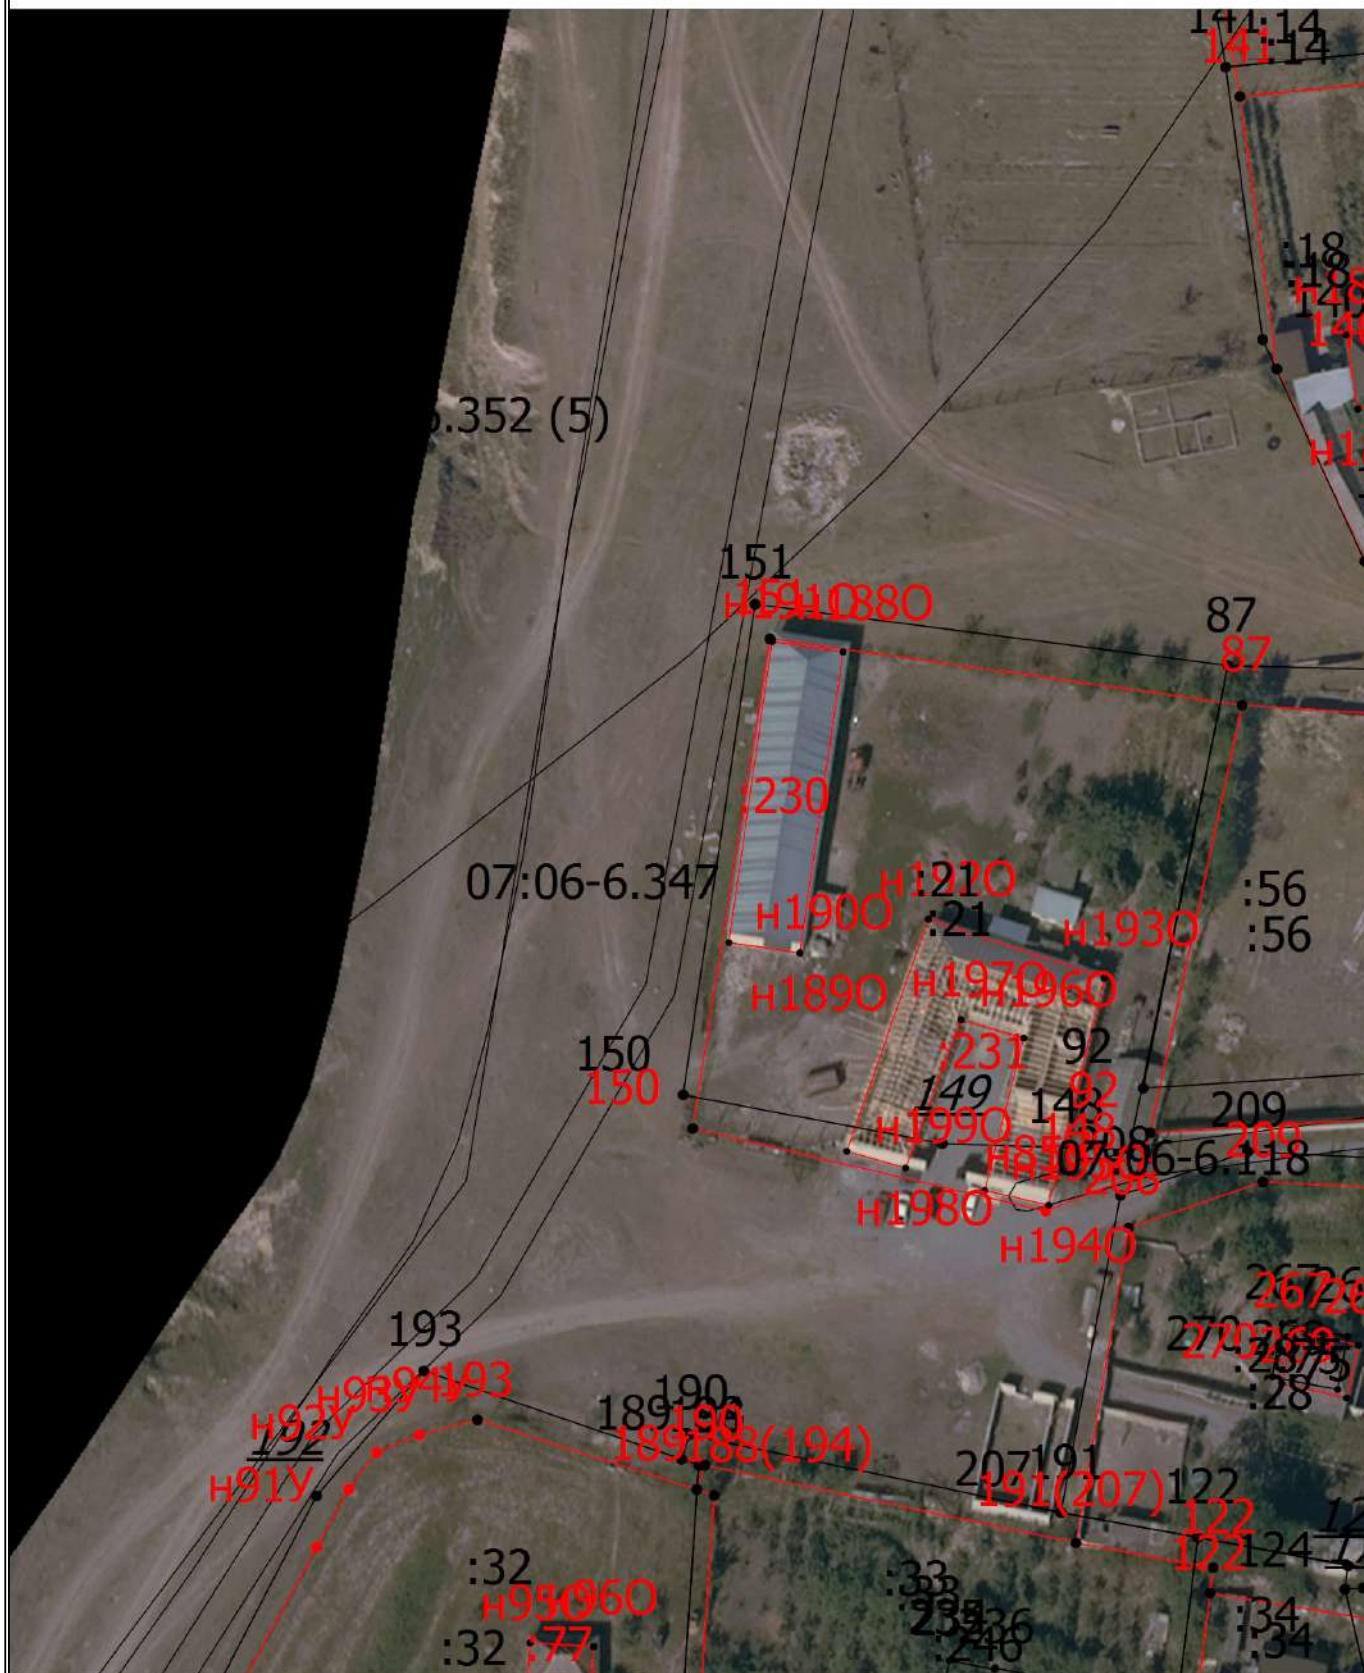

Масштаб 1:1000

Условные обозначения


_____ - Часть границы, местоположение которой определено при выполнении кадастровых работ

Схема границ земельных участков

- - Характерная точка границы земельного участка, сведения ЕГРН о которой соответствуют требованиям, установленным в соответствии с частью 13 статьи 22 Федерального закона от 13 июля 2015 г. N 218-ФЗ "О государственной регистрации недвижимости"
- - Характерная точка контура здания, сооружения, объекта незавершенного строительства
- - Характерная точка границы, сведения о которой позволяют однозначно определить ее положение на местности
- 07:06-7.69 (3) - Территориальная зона 07:06-7.69 — Производственная зона, зона инженерной и транспортной инфраструктур
- 07:06-6.118 - Зона с особыми условиями использования территории 07:06-6.118 — Охранная зона инженерных коммуникаций
- 1 - Обозначение характерной точки, местоположение которой не изменилось или было уточнено
- ~~13~~ - Обозначение ликвидируемой характерной точки
- ~~n1y~~ - Обозначение новой характерной точки
- ~~:61E~~ - Кадастровый номер земельного участка
- :360 - Исправляемый земельный участок
- :91 - Исходный земельный участок
- :5 - Уточняемый земельный участок
- :246 - Кадастровый номер здания
- :211 - Кадастровый номер сооружения
- :246 - Исправляемое здание
- :75 -
- :69 - Уточняемое здание
- :34 (1) - Уточняемый контур земельного участка
- _____ - Часть границы, сведения ЕГРН о которой позволяют однозначно определить ее положение на местности
- _____ - Часть контура, образованного проекцией существующего в ЕГРН наземного конструктивного элемента здания, сооружения, объекта незавершенного строительства
- _____ - Часть контура, образованного проекцией вновь образованного наземного конструктивного элемента здания, сооружения, объекта незавершенного строительства
- - Характерная точка границы земельного участка, сведения о которой отсутствуют в ЕГРН, местоположение которой определено при кадастровых работах (новая характерная точка)

Схема границ земельных участков

Выносной лист 6

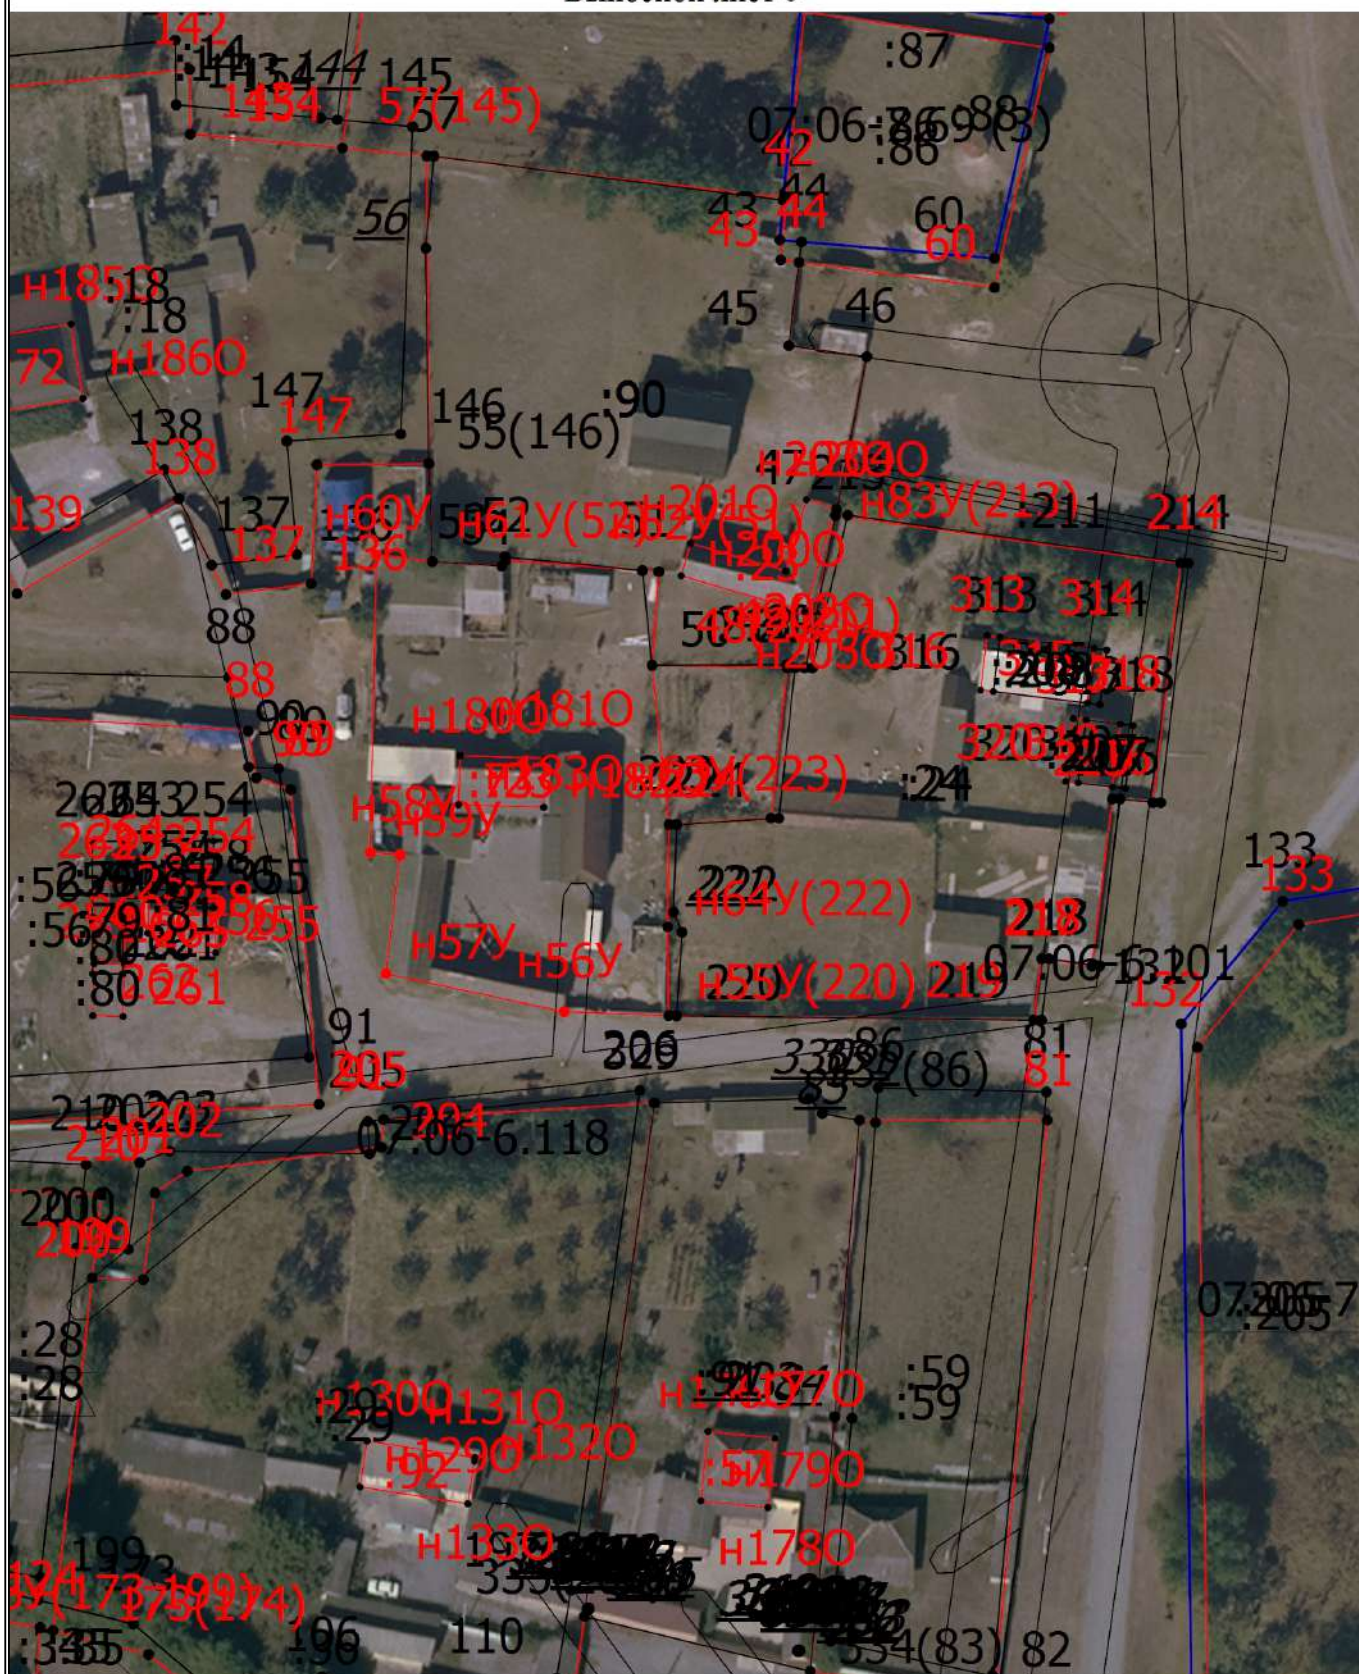

Масштаб 1:1000

Условные обозначения


— - Часть границы, местоположение которой определено при выполнении кадастровых работ

Схема границ земельных участков

- - Характерная точка границы земельного участка, сведения ЕГРН о которой соответствуют требованиям, установленным в соответствии с частью 13 статьи 22 Федерального закона от 13 июля 2015 г. N 218-ФЗ "О государственной регистрации недвижимости"
- - Характерная точка контура здания, сооружения, объекта незавершенного строительства
- - Характерная точка границы, сведения о которой позволяют однозначно определить ее положение на местности
- 07:06-7.69 (3) - Территориальная зона 07:06-7.69 — Производственная зона, зона инженерной и транспортной инфраструктур
- 07:06-6.118 - Зона с особыми условиями использования территории 07:06-6.118 — Охранная зона инженерных коммуникаций
- 1 - Обозначение характерной точки, местоположение которой не изменилось или было уточнено
- ~~13~~ - Обозначение ликвидируемой характерной точки
- ~~n1y~~ - Обозначение новой характерной точки
- ~~:61E~~ - Кадастровый номер земельного участка
- :360 - Исправляемый земельный участок
- :91 - Исходный земельный участок
- :5 - Уточняемый земельный участок
- :246 - Кадастровый номер здания
- :211 - Кадастровый номер сооружения
- :246 - Исправляемое здание
- :75 -
- :69 - Уточняемое здание
- :34 (1) - Уточняемый контур земельного участка
- _____ - Часть границы, сведения ЕГРН о которой позволяют однозначно определить ее положение на местности
- _____ - Часть контура, образованного проекцией существующего в ЕГРН наземного конструктивного элемента здания, сооружения, объекта незавершенного строительства
- _____ - Часть контура, образованного проекцией вновь образованного наземного конструктивного элемента здания, сооружения, объекта незавершенного строительства
- - Характерная точка границы земельного участка, сведения о которой отсутствуют в ЕГРН, местоположение которой определено при кадастровых работах (новая характерная точка)

Схема границ земельных участков

Выносной лист 7

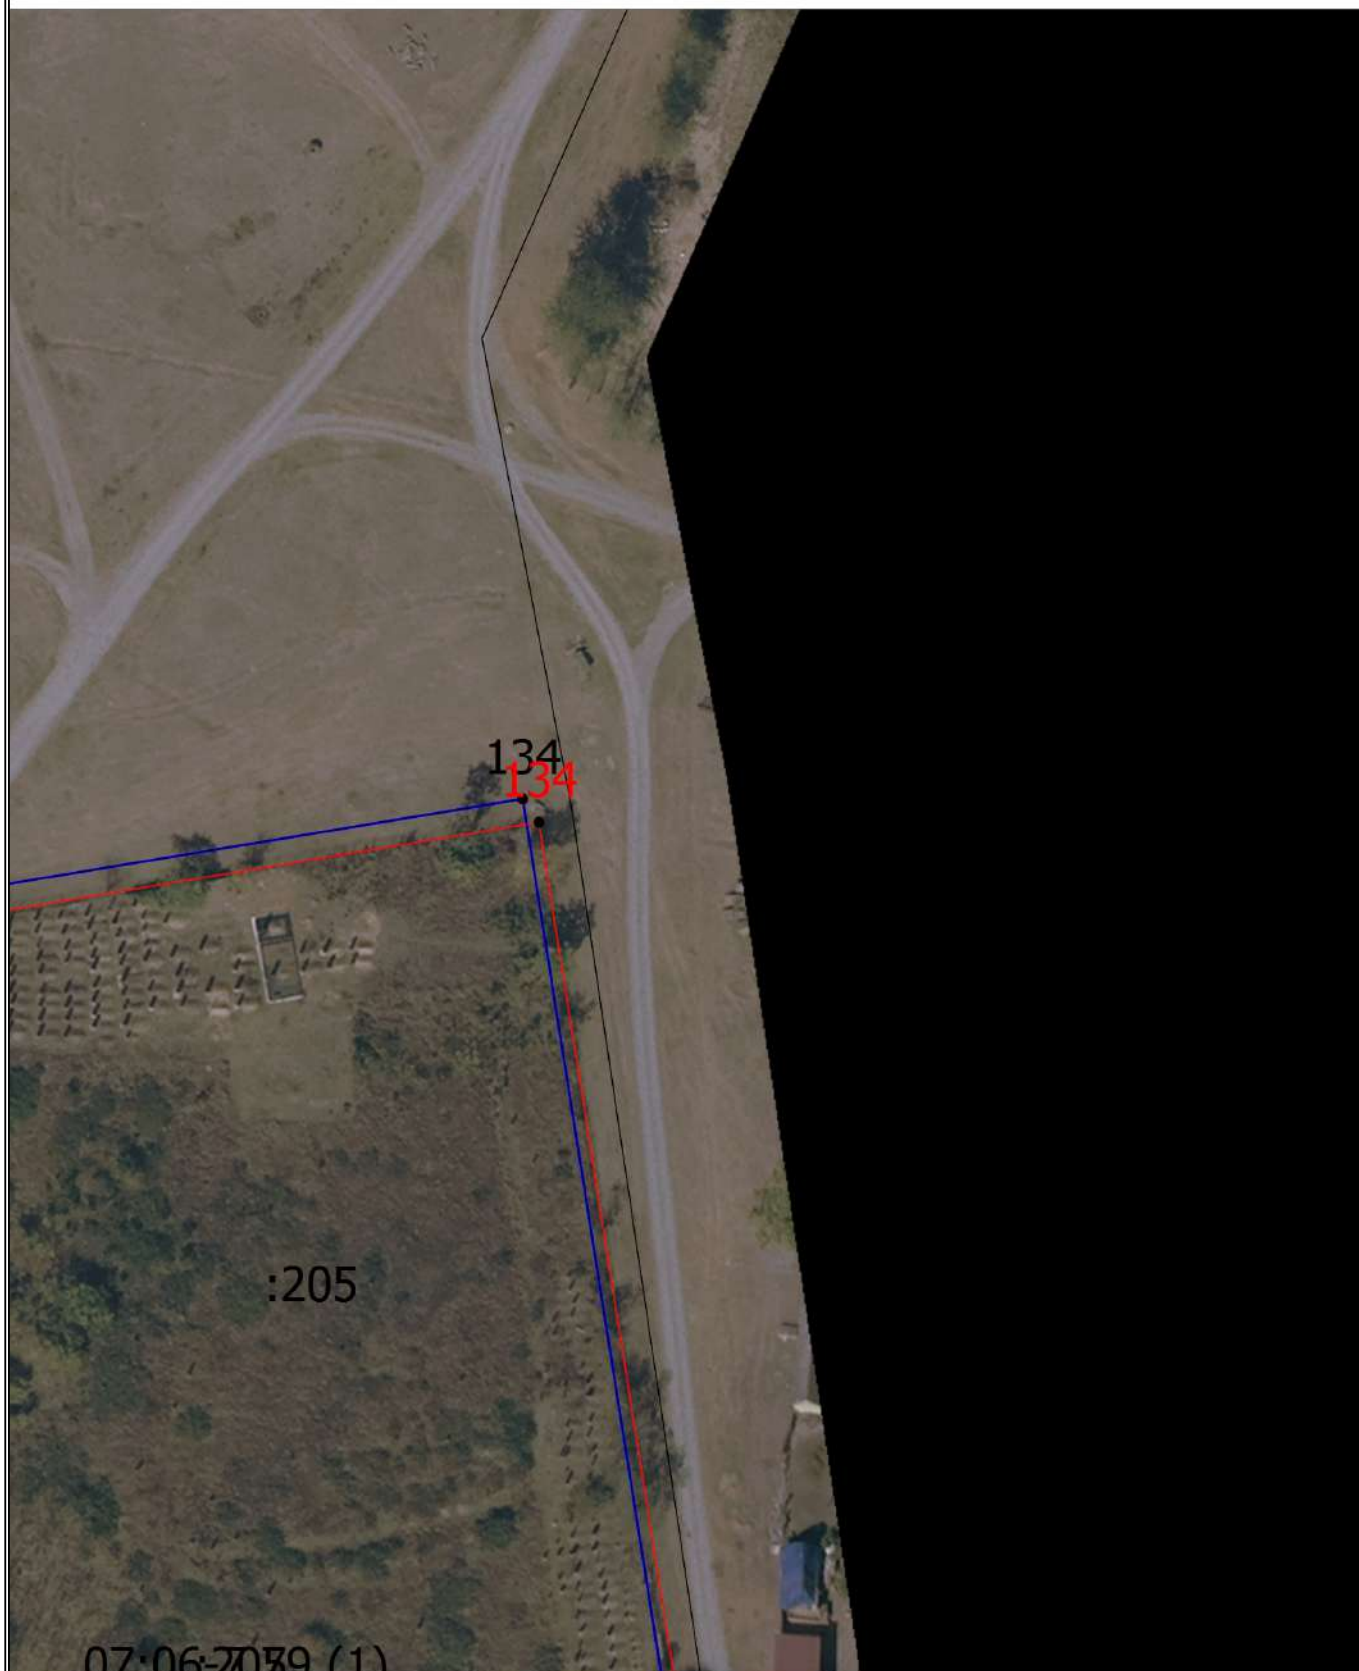

Масштаб 1:1000

Условные обозначения

— - Часть границы, местоположение которой определено при выполнении кадастровых работ

Схема границ земельных участков

- - Характерная точка границы земельного участка, сведения ЕГРН о которой соответствуют требованиям, установленным в соответствии с частью 13 статьи 22 Федерального закона от 13 июля 2015 г. N 218-ФЗ "О государственной регистрации недвижимости"
- - Характерная точка контура здания, сооружения, объекта незавершенного строительства
- - Характерная точка границы, сведения о которой позволяют однозначно определить ее положение на местности
- 07:06-7.69 (3) - Территориальная зона 07:06-7.69 — Производственная зона, зона инженерной и транспортной инфраструктур
- 07:06-6.118 - Зона с особыми условиями использования территории 07:06-6.118 — Охранная зона инженерных коммуникаций
- 1 - Обозначение характерной точки, местоположение которой не изменилось или было уточнено
- ~~13~~ - Обозначение ликвидируемой характерной точки
- ~~n1y~~ - Обозначение новой характерной точки
- ~~:61E~~ - Кадастровый номер земельного участка
- :360 - Исправляемый земельный участок
- :91 - Исходный земельный участок
- :5 - Уточняемый земельный участок
- :246 - Кадастровый номер здания
- :211 - Кадастровый номер сооружения
- :246 - Исправляемое здание
- :75 -
- :69 - Уточняемое здание
- :34 (1) - Уточняемый контур земельного участка
- _____ - Часть границы, сведения ЕГРН о которой позволяют однозначно определить ее положение на местности
- _____ - Часть контура, образованного проекцией существующего в ЕГРН наземного конструктивного элемента здания, сооружения, объекта незавершенного строительства
- _____ - Часть контура, образованного проекцией вновь образованного наземного конструктивного элемента здания, сооружения, объекта незавершенного строительства
- - Характерная точка границы земельного участка, сведения о которой отсутствуют в ЕГРН, местоположение которой определено при кадастровых работах (новая характерная точка)

Схема границ земельных участков

Выносной лист 8

07:06-6.352



Масштаб 1:1000

Условные обозначения

_____ - Часть границы, местоположение которой определено при выполнении
кадастровых работ

Схема границ земельных участков

- - Характерная точка границы земельного участка, сведения ЕГРН о которой соответствуют требованиям, установленным в соответствии с частью 13 статьи 22 Федерального закона от 13 июля 2015 г. N 218-ФЗ "О государственной регистрации недвижимости"
- - Характерная точка контура здания, сооружения, объекта незавершенного строительства
- - Характерная точка границы, сведения о которой позволяют однозначно определить ее положение на местности
- 07:06-7.69 (3) - Территориальная зона 07:06-7.69 — Производственная зона, зона инженерной и транспортной инфраструктур
- 07:06-6.118 - Зона с особыми условиями использования территории 07:06-6.118 — Охранная зона инженерных коммуникаций
- 1 - Обозначение характерной точки, местоположение которой не изменилось или было уточнено
- ~~13~~ - Обозначение ликвидируемой характерной точки
- ~~n1y~~ - Обозначение новой характерной точки
- ~~:61E~~ - Кадастровый номер земельного участка
- :360 - Исправляемый земельный участок
- :91 - Исходный земельный участок
- :5 - Уточняемый земельный участок
- :246 - Кадастровый номер здания
- :211 - Кадастровый номер сооружения
- :246 - Исправляемое здание
- :75 -
- :69 - Уточняемое здание
- :34 (1) - Уточняемый контур земельного участка
- _____ - Часть границы, сведения ЕГРН о которой позволяют однозначно определить ее положение на местности
- _____ - Часть контура, образованного проекцией существующего в ЕГРН наземного конструктивного элемента здания, сооружения, объекта незавершенного строительства
- _____ - Часть контура, образованного проекцией вновь образованного наземного конструктивного элемента здания, сооружения, объекта незавершенного строительства
- - Характерная точка границы земельного участка, сведения о которой отсутствуют в ЕГРН, местоположение которой определено при кадастровых работах (новая характерная точка)

Схема границ земельных участков

Выносной лист 9



Масштаб 1:1000

Условные обозначения

_____ - Часть границы, местоположение которой определено при выполнении кадастровых работ

Схема границ земельных участков

- - Характерная точка границы земельного участка, сведения ЕГРН о которой соответствуют требованиям, установленным в соответствии с частью 13 статьи 22 Федерального закона от 13 июля 2015 г. N 218-ФЗ "О государственной регистрации недвижимости"
- - Характерная точка контура здания, сооружения, объекта незавершенного строительства
- - Характерная точка границы, сведения о которой позволяют однозначно определить ее положение на местности
- 07:06-7.69 (3) - Территориальная зона 07:06-7.69 — Производственная зона, зона инженерной и транспортной инфраструктур
- 07:06-6.118 - Зона с особыми условиями использования территории 07:06-6.118 — Охранная зона инженерных коммуникаций
- 1 - Обозначение характерной точки, местоположение которой не изменилось или было уточнено
- ~~13~~ - Обозначение ликвидируемой характерной точки
- ~~n1y~~ - Обозначение новой характерной точки
- ~~:61E~~ - Кадастровый номер земельного участка
- :360 - Исправляемый земельный участок
- :91 - Исходный земельный участок
- :5 - Уточняемый земельный участок
- :246 - Кадастровый номер здания
- :211 - Кадастровый номер сооружения
- :246 - Исправляемое здание
- :75 -
- :69 - Уточняемое здание
- :34 (1) - Уточняемый контур земельного участка
- _____ - Часть границы, сведения ЕГРН о которой позволяют однозначно определить ее положение на местности
- _____ - Часть контура, образованного проекцией существующего в ЕГРН наземного конструктивного элемента здания, сооружения, объекта незавершенного строительства
- _____ - Часть контура, образованного проекцией вновь образованного наземного конструктивного элемента здания, сооружения, объекта незавершенного строительства
- - Характерная точка границы земельного участка, сведения о которой отсутствуют в ЕГРН, местоположение которой определено при кадастровых работах (новая характерная точка)

Схема границ земельных участков

Выносной лист 10



Масштаб 1:1000

Условные обозначения

— - Часть границы, местоположение которой определено при выполнении кадастровых работ

Схема границ земельных участков

- - Характерная точка границы земельного участка, сведения ЕГРН о которой соответствуют требованиям, установленным в соответствии с частью 13 статьи 22 Федерального закона от 13 июля 2015 г. N 218-ФЗ "О государственной регистрации недвижимости"
- - Характерная точка контура здания, сооружения, объекта незавершенного строительства
- - Характерная точка границы, сведения о которой позволяют однозначно определить ее положение на местности
- 07:06-7.69 (3) - Территориальная зона 07:06-7.69 — Производственная зона, зона инженерной и транспортной инфраструктур
- 07:06-6.118 - Зона с особыми условиями использования территории 07:06-6.118 — Охранная зона инженерных коммуникаций
- 1 - Обозначение характерной точки, местоположение которой не изменилось или было уточнено
- ~~13~~ - Обозначение ликвидируемой характерной точки
- ~~n1y~~ - Обозначение новой характерной точки
- ~~:61E~~ - Кадастровый номер земельного участка
- :360 - Исправляемый земельный участок
- :91 - Исходный земельный участок
- :5 - Уточняемый земельный участок
- :246 - Кадастровый номер здания
- :211 - Кадастровый номер сооружения
- :246 - Исправляемое здание
- :75 -
- :69 - Уточняемое здание
- :34 (1) - Уточняемый контур земельного участка
- _____ - Часть границы, сведения ЕГРН о которой позволяют однозначно определить ее положение на местности
- _____ - Часть контура, образованного проекцией существующего в ЕГРН наземного конструктивного элемента здания, сооружения, объекта незавершенного строительства
- _____ - Часть контура, образованного проекцией вновь образованного наземного конструктивного элемента здания, сооружения, объекта незавершенного строительства
- - Характерная точка границы земельного участка, сведения о которой отсутствуют в ЕГРН, местоположение которой определено при кадастровых работах (новая характерная точка)

Схема границ земельных участков

Выносной лист 11



Масштаб 1:1000

Условные обозначения

— - Часть границы, местоположение которой определено при выполнении кадастровых работ

Схема границ земельных участков

- - Характерная точка границы земельного участка, сведения ЕГРН о которой соответствуют требованиям, установленным в соответствии с частью 13 статьи 22 Федерального закона от 13 июля 2015 г. N 218-ФЗ "О государственной регистрации недвижимости"
- - Характерная точка контура здания, сооружения, объекта незавершенного строительства
- - Характерная точка границы, сведения о которой позволяют однозначно определить ее положение на местности
- 07:06-7.69 (3) - Территориальная зона 07:06-7.69 — Производственная зона, зона инженерной и транспортной инфраструктур
- 07:06-6.118 - Зона с особыми условиями использования территории 07:06-6.118 — Охранная зона инженерных коммуникаций
- 1 - Обозначение характерной точки, местоположение которой не изменилось или было уточнено
- ~~13~~ - Обозначение ликвидируемой характерной точки
- ~~n1y~~ - Обозначение новой характерной точки
- ~~:61E~~ - Кадастровый номер земельного участка
- :360 - Исправляемый земельный участок
- :91 - Исходный земельный участок
- :5 - Уточняемый земельный участок
- :246 - Кадастровый номер здания
- :211 - Кадастровый номер сооружения
- :246 - Исправляемое здание
- :75 -
- :69 - Уточняемое здание
- :34 (1) - Уточняемый контур земельного участка
- _____ - Часть границы, сведения ЕГРН о которой позволяют однозначно определить ее положение на местности
- _____ - Часть контура, образованного проекцией существующего в ЕГРН наземного конструктивного элемента здания, сооружения, объекта незавершенного строительства
- _____ - Часть контура, образованного проекцией вновь образованного наземного конструктивного элемента здания, сооружения, объекта незавершенного строительства
- - Характерная точка границы земельного участка, сведения о которой отсутствуют в ЕГРН, местоположение которой определено при кадастровых работах (новая характерная точка)