

Схема границ земельных участков



Условные обозначения


- - Часть границы, местоположение которой определено при выполнении кадастровых работ

Схема границ земельных участков

- - Характерная точка границы земельного участка, сведения ЕГРН о которой соответствуют требованиям, установленным в соответствии с частью 13 статьи 22 Федерального закона от 13 июля 2015 г. N 218-ФЗ "О государственной регистрации недвижимости"
 - - Характерная точка контура здания, сооружения, объекта незавершенного строительства
 - - Характерная точка границы, сведения о которой позволяют однозначно определить ее положение на местности
- 07:06-7.59 (3) - Территориальная зона 07:06-7.59 — Общественно-деловая зона
- 07:06-6.133 - Зона с особыми условиями использования территории 07:06-6.133 — Охранная зона инженерных коммуникаций
- 1 - Обозначение характерной точки, местоположение которой не изменилось или было уточнено
- ~~235~~ - Обозначение ликвидируемой характерной точки
- ~~n1Y~~ - Обозначение новой характерной точки
- ~~:62E~~ - Кадастровый номер земельного участка
- :62E - Исправляемый земельный участок
- :302 - Уточняемый земельный участок
- ~~:295~~ - Кадастровый номер здания
- :304 - Кадастровый номер сооружения
- :295 - Исправляемое здание
- :87 - Уточняемое здание
-
- Часть границы, сведения ЕГРН о которой позволяют однозначно определить ее положение на местности
-
- Часть контура, образованного проекцией существующего в ЕГРН наземного конструктивного элемента здания, сооружения, объекта незавершенного строительства
-
- Часть контура, образованного проекцией вновь образованного наземного конструктивного элемента здания, сооружения, объекта незавершенного строительства
- - Характерная точка границы земельного участка, сведения о которой отсутствуют в ЕГРН, местоположение которой определено при кадастровых работах (новая характерная точка)

Схема границ земельных участков

Выносной лист 1

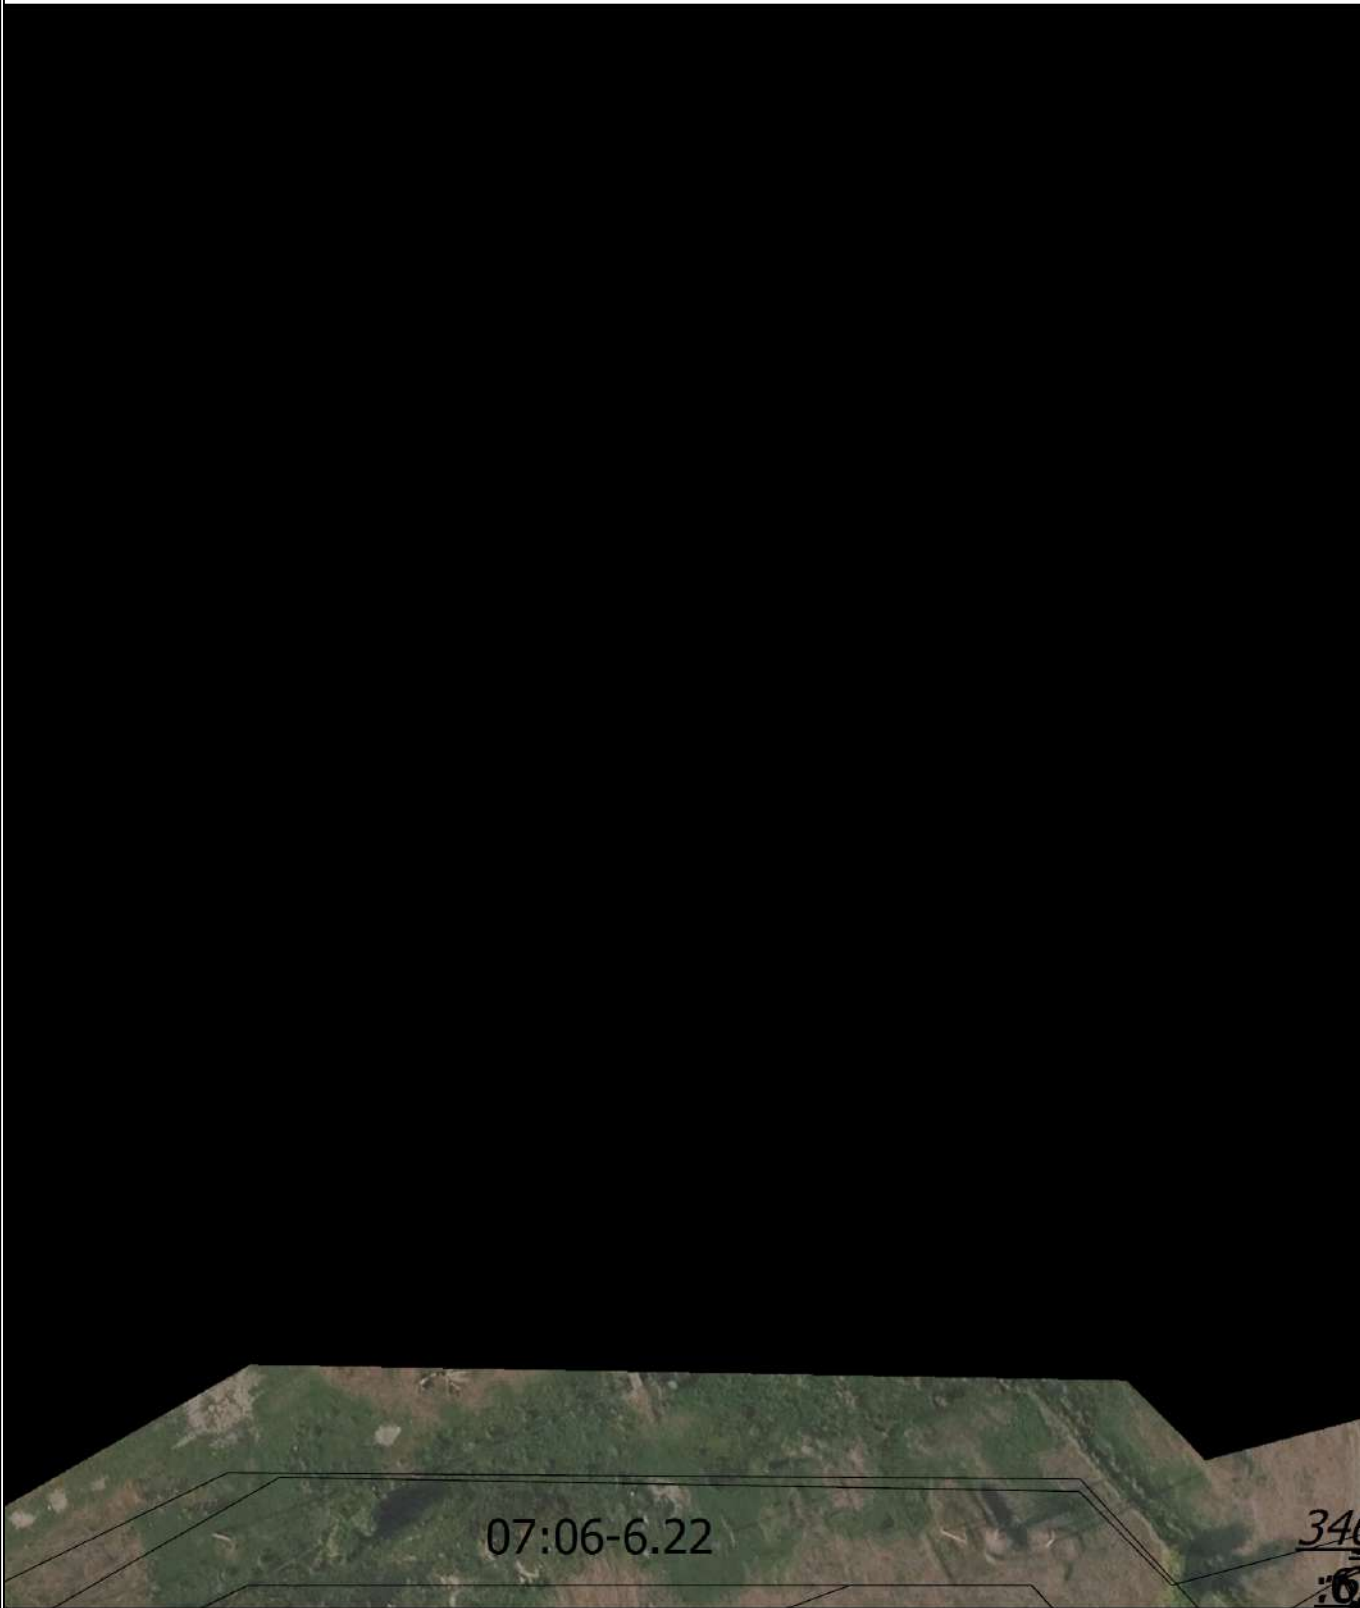

Масштаб 1:1400

Условные обозначения

— - Часть границы, местоположение которой определено при выполнении кадастровых работ

Схема границ земельных участков

- - Характерная точка границы земельного участка, сведения ЕГРН о которой соответствуют требованиям, установленным в соответствии с частью 13 статьи 22 Федерального закона от 13 июля 2015 г. N 218-ФЗ "О государственной регистрации недвижимости"
- - Характерная точка контура здания, сооружения, объекта незавершенного строительства
- - Характерная точка границы, сведения о которой позволяют однозначно определить ее положение на местности

07:06-7.59 (3)

07:06-6.133

- Территориальная зона 07:06-7.59 — Общественно-деловая зона

- Зона с особыми условиями использования территории 07:06-6.133 — Охранная зона инженерных коммуникаций

- 1 - Обозначение характерной точки, местоположение которой не изменилось или было уточнено

235

- Обозначение ликвидируемой характерной точки

н1У

- Обозначение новой характерной точки

:62E

- Кадастровый номер земельного участка

:62E

- Исправляемый земельный участок

:302

- Уточняемый земельный участок

:295

- Кадастровый номер здания

:304

- Кадастровый номер сооружения

:295

- Исправляемое здание

:87

- Уточняемое здание

- Часть границы, сведения ЕГРН о которой позволяют однозначно определить ее положение на местности

- Часть контура, образованного проекцией существующего в ЕГРН наземного конструктивного элемента здания, сооружения, объекта незавершенного строительства

- Часть контура, образованного проекцией вновь образованного наземного конструктивного элемента здания, сооружения, объекта незавершенного строительства

- - Характерная точка границы земельного участка, сведения о которой отсутствуют в ЕГРН, местоположение которой определено при кадастровых работах (новая характерная точка)

Схема границ земельных участков

Выносной лист 2



Масштаб 1:1400

Условные обозначения

_____ - Часть границы, местоположение которой определено при выполнении кадастровых работ

Схема границ земельных участков

- - Характерная точка границы земельного участка, сведения ЕГРН о которой соответствуют требованиям, установленным в соответствии с частью 13 статьи 22 Федерального закона от 13 июля 2015 г. N 218-ФЗ "О государственной регистрации недвижимости"
 - - Характерная точка контура здания, сооружения, объекта незавершенного строительства
 - - Характерная точка границы, сведения о которой позволяют однозначно определить ее положение на местности
- 07:06-7.59 (3) - Территориальная зона 07:06-7.59 — Общественно-деловая зона
- 07:06-6.133 - Зона с особыми условиями использования территории 07:06-6.133 — Охранная зона инженерных коммуникаций
- 1 - Обозначение характерной точки, местоположение которой не изменилось или было уточнено
- ~~235~~ - Обозначение ликвидируемой характерной точки
- ~~n1Y~~ - Обозначение новой характерной точки
- ~~:62E~~ - Кадастровый номер земельного участка
- :62E - Исправляемый земельный участок
- :302 - Уточняемый земельный участок
- ~~:295~~ - Кадастровый номер здания
- :304 - Кадастровый номер сооружения
- :295 - Исправляемое здание
- :87 - Уточняемое здание
-
- Часть границы, сведения ЕГРН о которой позволяют однозначно определить ее положение на местности
-
- Часть контура, образованного проекцией существующего в ЕГРН наземного конструктивного элемента здания, сооружения, объекта незавершенного строительства
-
- Часть контура, образованного проекцией вновь образованного наземного конструктивного элемента здания, сооружения, объекта незавершенного строительства
-
- - Характерная точка границы земельного участка, сведения о которой отсутствуют в ЕГРН, местоположение которой определено при кадастровых работах (новая характерная точка)

Схема границ земельных участков

Выносной лист 3



Масштаб 1:1400

Условные обозначения


- - Часть границы, местоположение которой определено при выполнении кадастровых работ

Схема границ земельных участков

- - Характерная точка границы земельного участка, сведения ЕГРН о которой соответствуют требованиям, установленным в соответствии с частью 13 статьи 22 Федерального закона от 13 июля 2015 г. N 218-ФЗ "О государственной регистрации недвижимости"
 - - Характерная точка контура здания, сооружения, объекта незавершенного строительства
 - - Характерная точка границы, сведения о которой позволяют однозначно определить ее положение на местности
- 07:06-7.59 (3) - Территориальная зона 07:06-7.59 — Общественно-деловая зона
- 07:06-6.133 - Зона с особыми условиями использования территории 07:06-6.133 — Охранная зона инженерных коммуникаций
- 1 - Обозначение характерной точки, местоположение которой не изменилось или было уточнено
- ~~235~~ - Обозначение ликвидируемой характерной точки
- ~~n1Y~~ - Обозначение новой характерной точки
- ~~:62E~~ - Кадастровый номер земельного участка
- :62E - Исправляемый земельный участок
- :302 - Уточняемый земельный участок
- ~~:295~~ - Кадастровый номер здания
- :304 - Кадастровый номер сооружения
- :295 - Исправляемое здание
- :87 - Уточняемое здание
-
- Часть границы, сведения ЕГРН о которой позволяют однозначно определить ее положение на местности
-
- Часть контура, образованного проекцией существующего в ЕГРН наземного конструктивного элемента здания, сооружения, объекта незавершенного строительства
-
- Часть контура, образованного проекцией вновь образованного наземного конструктивного элемента здания, сооружения, объекта незавершенного строительства
- - Характерная точка границы земельного участка, сведения о которой отсутствуют в ЕГРН, местоположение которой определено при кадастровых работах (новая характерная точка)

Схема границ земельных участков

Выносной лист 4

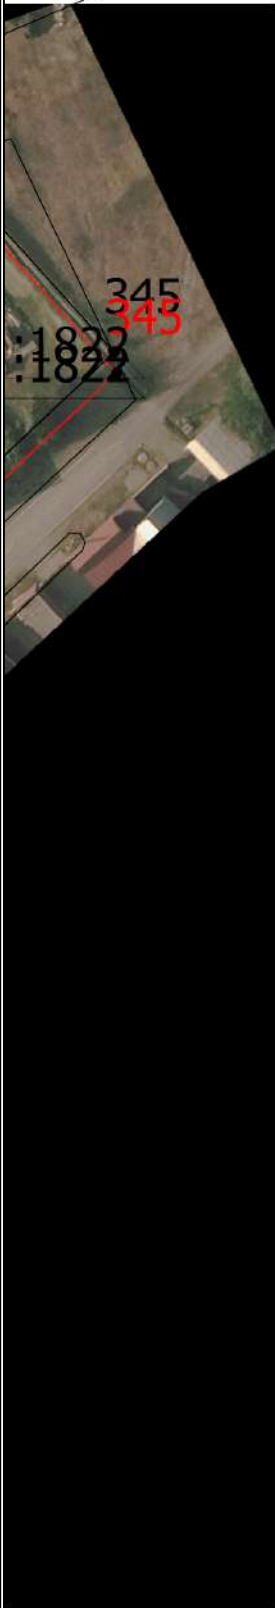

07:06-7.62 (3)

07:06-6.133

Масштаб 1:1400

Условные обозначения


— - Часть границы, местоположение которой определено при выполнении кадастровых работ

Схема границ земельных участков

- - Характерная точка границы земельного участка, сведения ЕГРН о которой соответствуют требованиям, установленным в соответствии с частью 13 статьи 22 Федерального закона от 13 июля 2015 г. N 218-ФЗ "О государственной регистрации недвижимости"
 - - Характерная точка контура здания, сооружения, объекта незавершенного строительства
 - - Характерная точка границы, сведения о которой позволяют однозначно определить ее положение на местности
- 07:06-7.59 (3) - Территориальная зона 07:06-7.59 — Общественно-деловая зона
- 07:06-6.133 - Зона с особыми условиями использования территории 07:06-6.133 — Охранная зона инженерных коммуникаций
- 1 - Обозначение характерной точки, местоположение которой не изменилось или было уточнено
- ~~235~~ - Обозначение ликвидируемой характерной точки
- ~~n1Y~~ - Обозначение новой характерной точки
- ~~:62E~~ - Кадастровый номер земельного участка
- :62E - Исправляемый земельный участок
- :302 - Уточняемый земельный участок
- ~~:295~~ - Кадастровый номер здания
- :304 - Кадастровый номер сооружения
- :295 - Исправляемое здание
- :87 - Уточняемое здание
-
- Часть границы, сведения ЕГРН о которой позволяют однозначно определить ее положение на местности
-
- Часть контура, образованного проекцией существующего в ЕГРН наземного конструктивного элемента здания, сооружения, объекта незавершенного строительства
-
- Часть контура, образованного проекцией вновь образованного наземного конструктивного элемента здания, сооружения, объекта незавершенного строительства
- - Характерная точка границы земельного участка, сведения о которой отсутствуют в ЕГРН, местоположение которой определено при кадастровых работах (новая характерная точка)

Схема границ земельных участков

Выносной лист 5

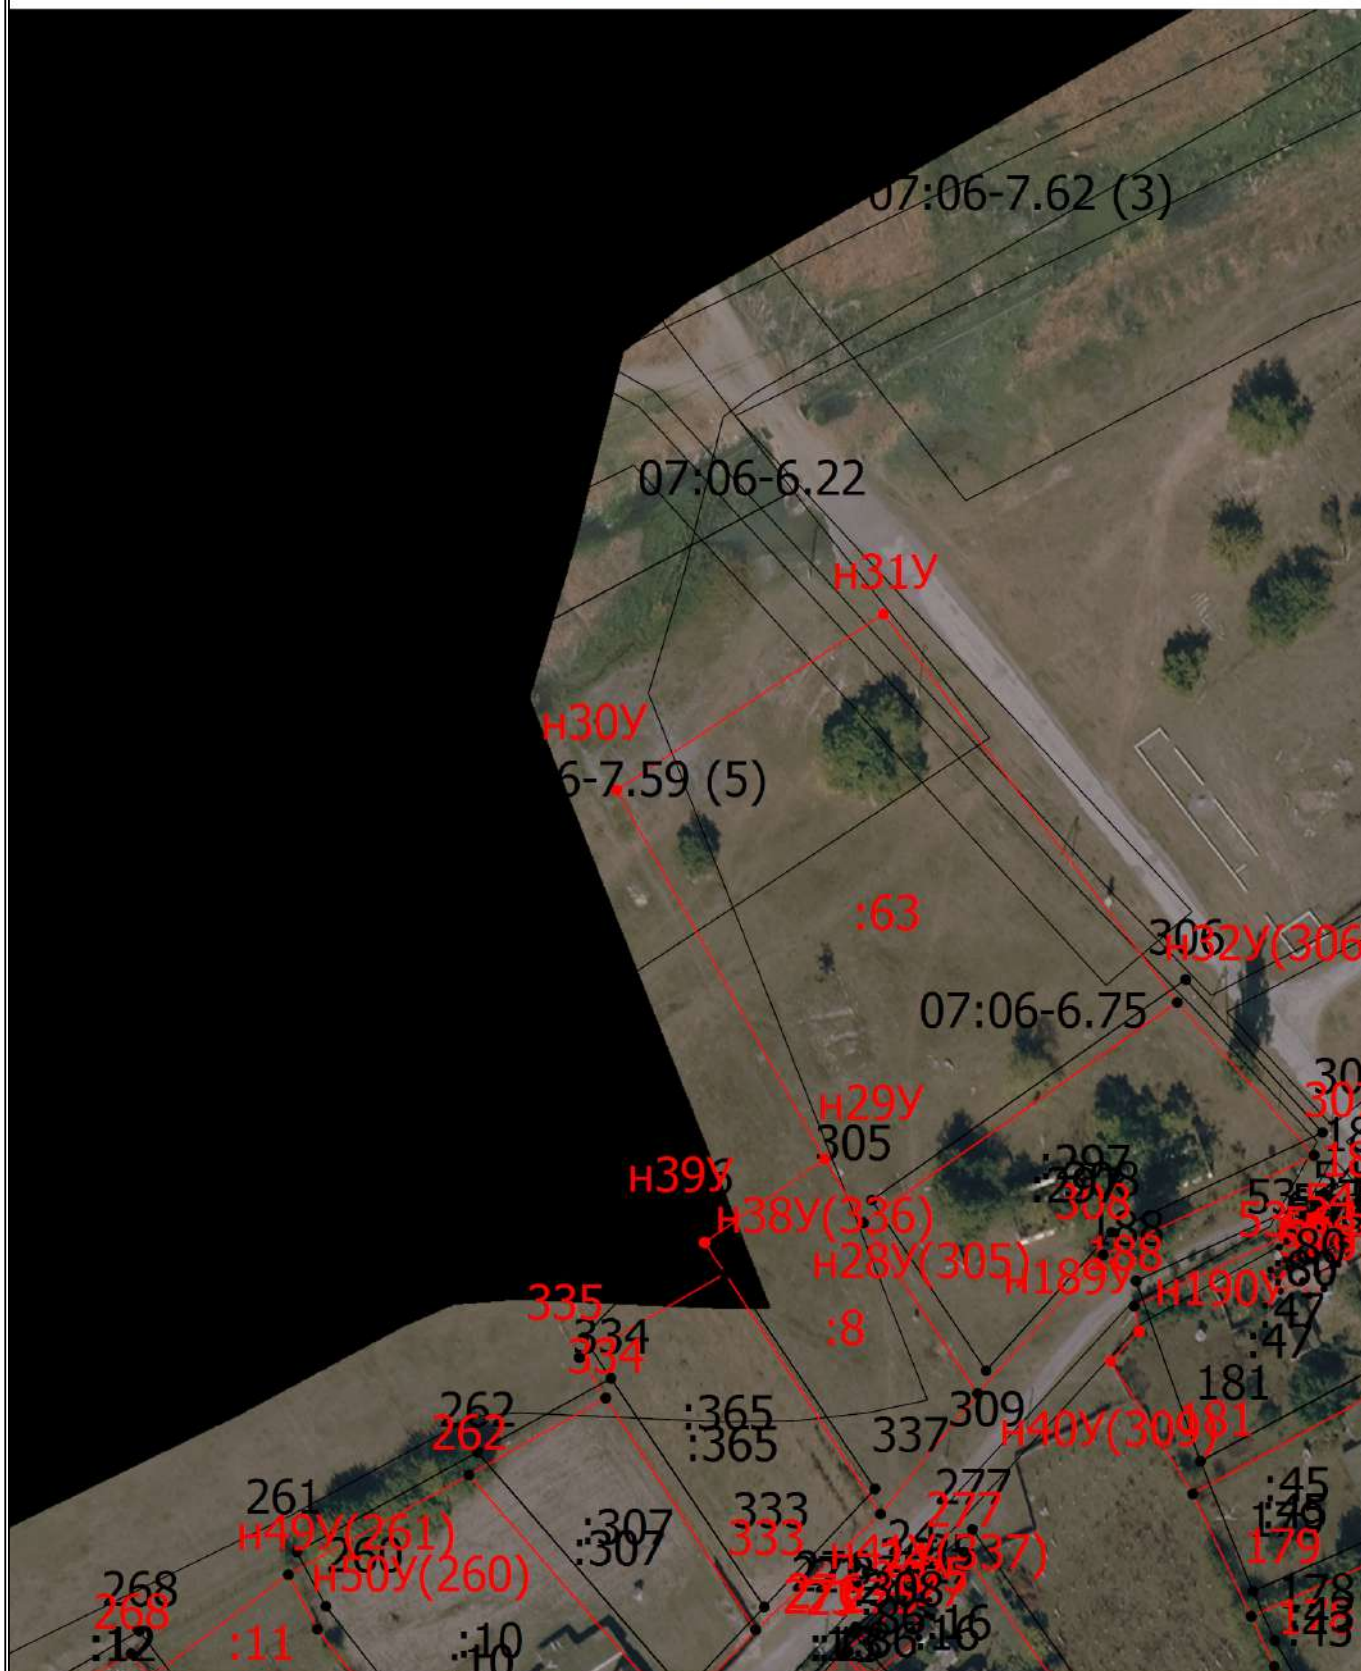

Масштаб 1:1400

Условные обозначения


- - Часть границы, местоположение которой определено при выполнении кадастровых работ

Схема границ земельных участков

- - Характерная точка границы земельного участка, сведения ЕГРН о которой соответствуют требованиям, установленным в соответствии с частью 13 статьи 22 Федерального закона от 13 июля 2015 г. N 218-ФЗ "О государственной регистрации недвижимости"
 - - Характерная точка контура здания, сооружения, объекта незавершенного строительства
 - - Характерная точка границы, сведения о которой позволяют однозначно определить ее положение на местности
- 07:06-7.59 (3) - Территориальная зона 07:06-7.59 — Общественно-деловая зона
- 07:06-6.133 - Зона с особыми условиями использования территории 07:06-6.133 — Охранная зона инженерных коммуникаций
- 1 - Обозначение характерной точки, местоположение которой не изменилось или было уточнено
- ~~235~~ - Обозначение ликвидируемой характерной точки
- ~~n1Y~~ - Обозначение новой характерной точки
- ~~:62E~~ - Кадастровый номер земельного участка
- :62E - Исправляемый земельный участок
- :302 - Уточняемый земельный участок
- ~~:295~~ - Кадастровый номер здания
- :304 - Кадастровый номер сооружения
- :295 - Исправляемое здание
- :87 - Уточняемое здание
-
- Часть границы, сведения ЕГРН о которой позволяют однозначно определить ее положение на местности
-
- Часть контура, образованного проекцией существующего в ЕГРН наземного конструктивного элемента здания, сооружения, объекта незавершенного строительства
-
- Часть контура, образованного проекцией вновь образованного наземного конструктивного элемента здания, сооружения, объекта незавершенного строительства
- - Характерная точка границы земельного участка, сведения о которой отсутствуют в ЕГРН, местоположение которой определено при кадастровых работах (новая характерная точка)

Схема границ земельных участков

Выносной лист 6

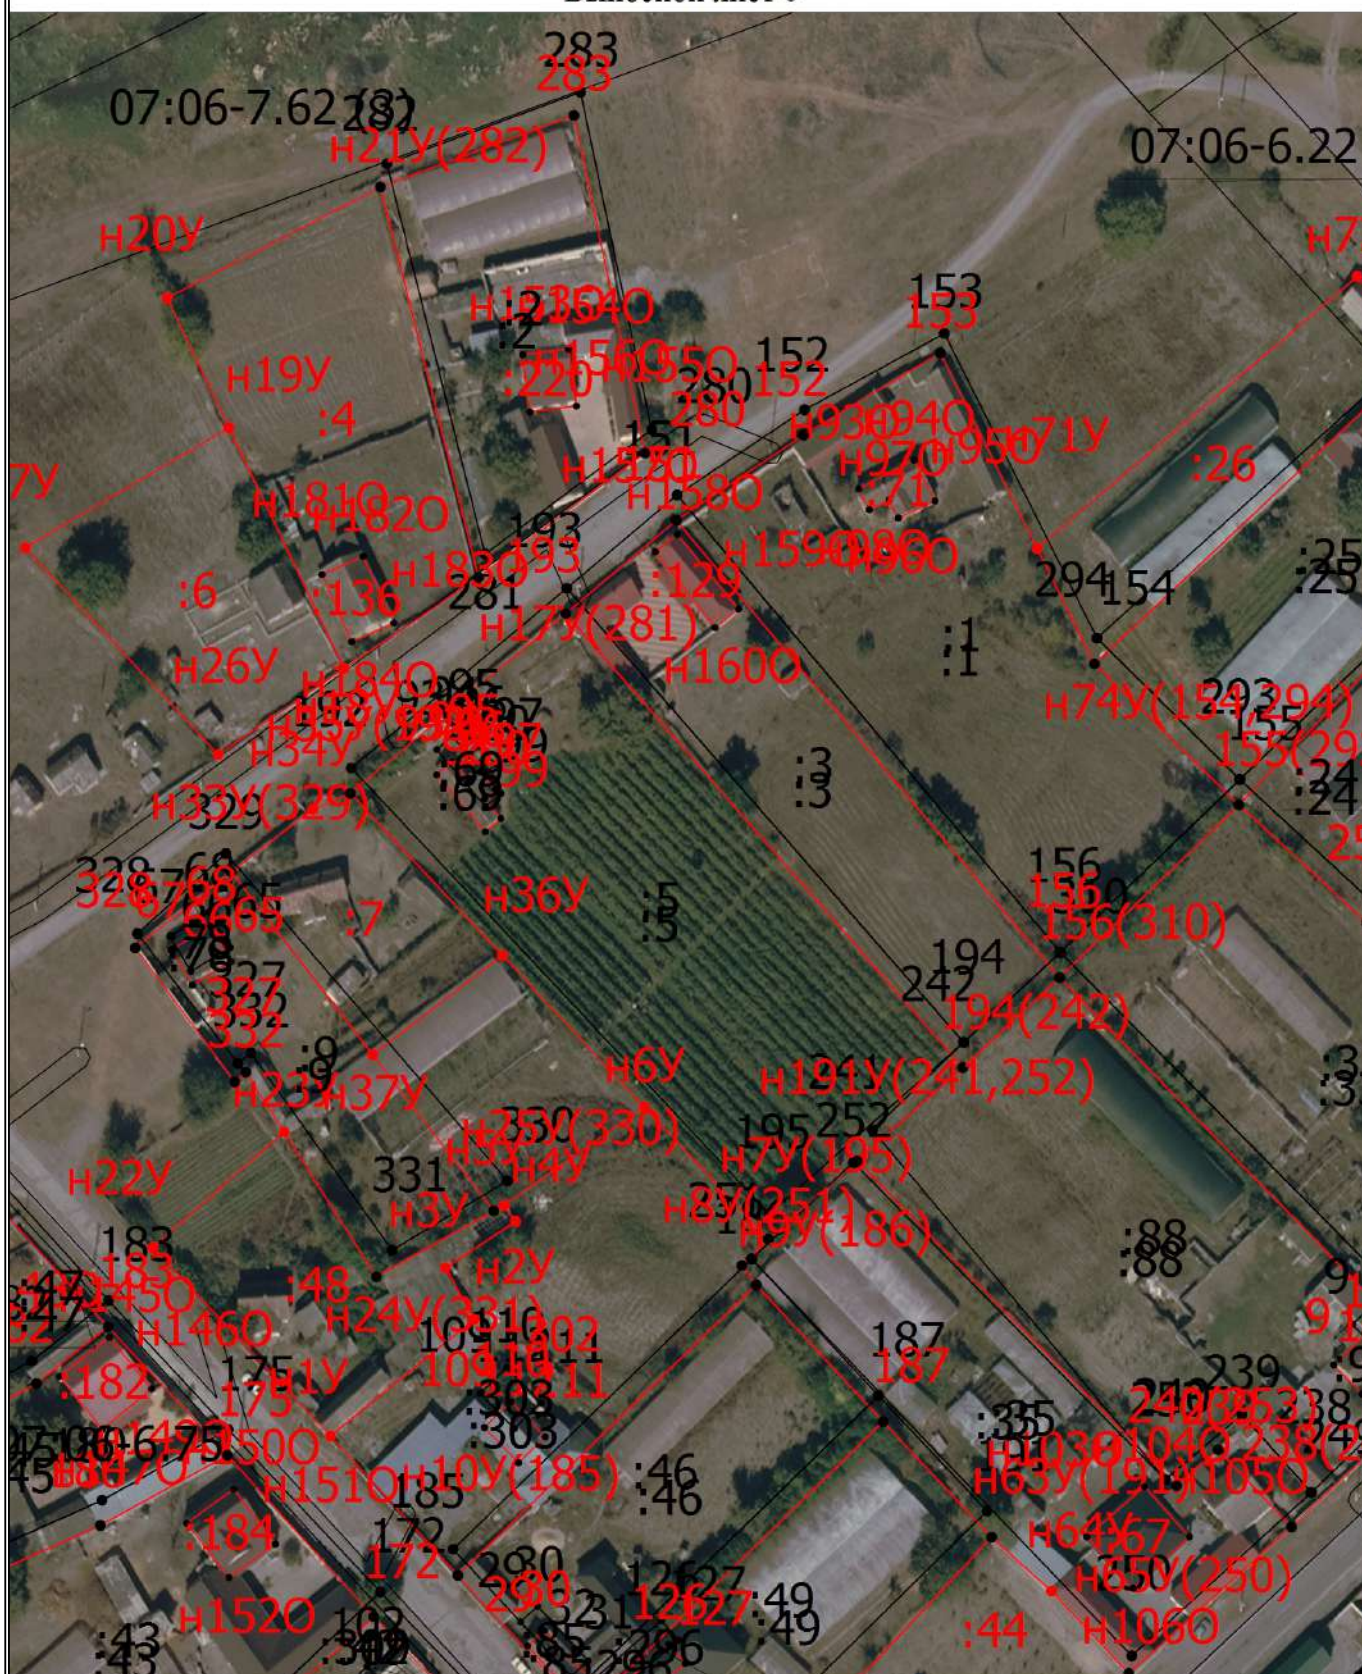

Масштаб 1:1400

Условные обозначения

- - Часть границы, местоположение которой определено при выполнении кадастровых работ

Схема границ земельных участков

- - Характерная точка границы земельного участка, сведения ЕГРН о которой соответствуют требованиям, установленным в соответствии с частью 13 статьи 22 Федерального закона от 13 июля 2015 г. N 218-ФЗ "О государственной регистрации недвижимости"
 - - Характерная точка контура здания, сооружения, объекта незавершенного строительства
 - - Характерная точка границы, сведения о которой позволяют однозначно определить ее положение на местности
- 07:06-7.59 (3) - Территориальная зона 07:06-7.59 — Общественно-деловая зона
- 07:06-6.133 - Зона с особыми условиями использования территории 07:06-6.133 — Охранная зона инженерных коммуникаций
- 1 - Обозначение характерной точки, местоположение которой не изменилось или было уточнено
- ~~235~~ - Обозначение ликвидируемой характерной точки
- ~~n1Y~~ - Обозначение новой характерной точки
- ~~:62E~~ - Кадастровый номер земельного участка
- :62E - Исправляемый земельный участок
- :302 - Уточняемый земельный участок
- ~~:295~~ - Кадастровый номер здания
- :304 - Кадастровый номер сооружения
- :295 - Исправляемое здание
- :87 - Уточняемое здание
-
- Часть границы, сведения ЕГРН о которой позволяют однозначно определить ее положение на местности
-
- Часть контура, образованного проекцией существующего в ЕГРН наземного конструктивного элемента здания, сооружения, объекта незавершенного строительства
-
- Часть контура, образованного проекцией вновь образованного наземного конструктивного элемента здания, сооружения, объекта незавершенного строительства
- - Характерная точка границы земельного участка, сведения о которой отсутствуют в ЕГРН, местоположение которой определено при кадастровых работах (новая характерная точка)

Схема границ земельных участков

Выносной лист 7



Масштаб 1:1400

Условные обозначения


- - Часть границы, местоположение которой определено при выполнении кадастровых работ

Схема границ земельных участков

- - Характерная точка границы земельного участка, сведения ЕГРН о которой соответствуют требованиям, установленным в соответствии с частью 13 статьи 22 Федерального закона от 13 июля 2015 г. N 218-ФЗ "О государственной регистрации недвижимости"
 - - Характерная точка контура здания, сооружения, объекта незавершенного строительства
 - - Характерная точка границы, сведения о которой позволяют однозначно определить ее положение на местности
- 07:06-7.59 (3) - Территориальная зона 07:06-7.59 — Общественно-деловая зона
- 07:06-6.133 - Зона с особыми условиями использования территории 07:06-6.133 — Охранная зона инженерных коммуникаций
- 1 - Обозначение характерной точки, местоположение которой не изменилось или было уточнено
- ~~235~~ - Обозначение ликвидируемой характерной точки
- ~~n1Y~~ - Обозначение новой характерной точки
- ~~:62E~~ - Кадастровый номер земельного участка
- :62E - Исправляемый земельный участок
- :302 - Уточняемый земельный участок
- ~~:295~~ - Кадастровый номер здания
- :304 - Кадастровый номер сооружения
- :295 - Исправляемое здание
- :87 - Уточняемое здание
-
- Часть границы, сведения ЕГРН о которой позволяют однозначно определить ее положение на местности
-
- Часть контура, образованного проекцией существующего в ЕГРН наземного конструктивного элемента здания, сооружения, объекта незавершенного строительства
-
- Часть контура, образованного проекцией вновь образованного наземного конструктивного элемента здания, сооружения, объекта незавершенного строительства
- - Характерная точка границы земельного участка, сведения о которой отсутствуют в ЕГРН, местоположение которой определено при кадастровых работах (новая характерная точка)

Схема границ земельных участков

Выносной лист 8

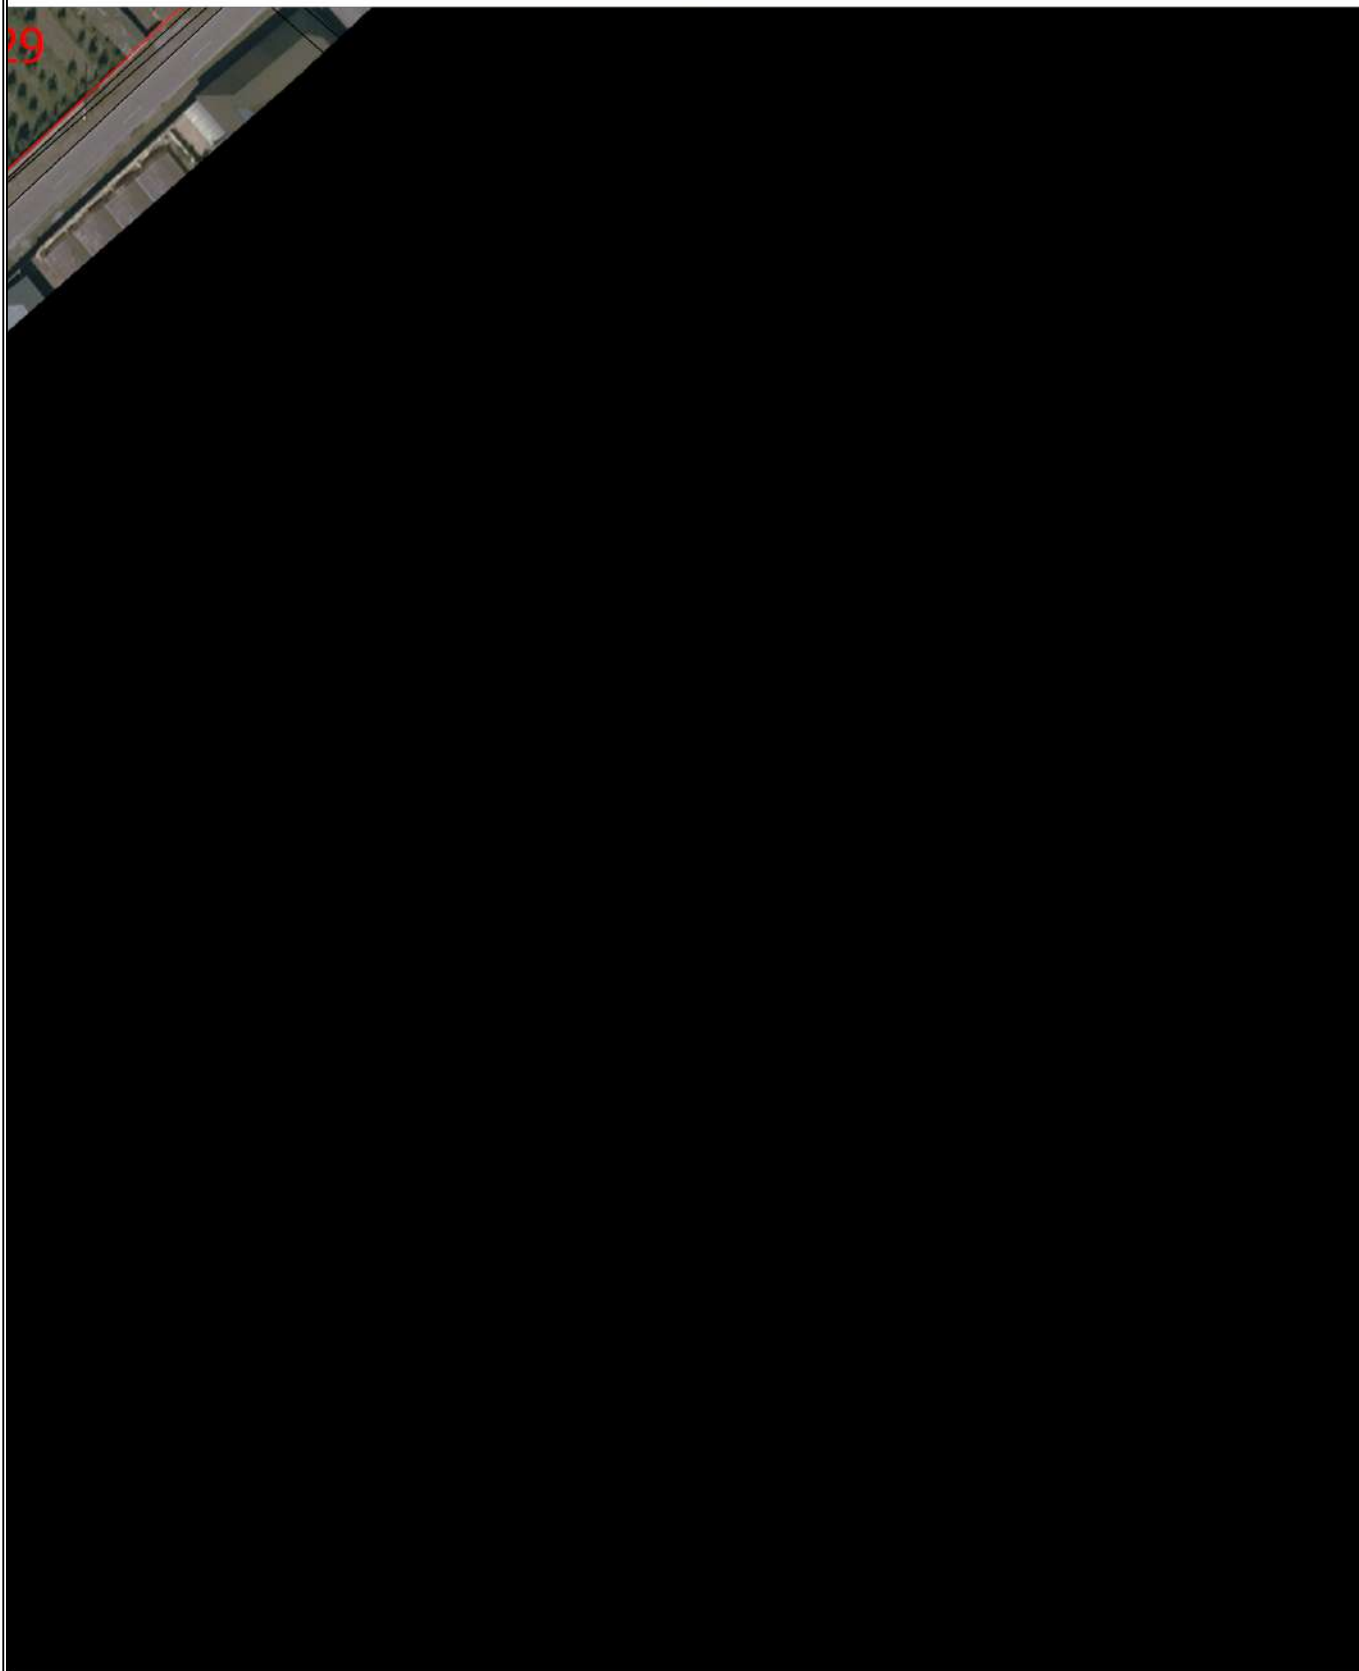

Масштаб 1:1400

Условные обозначения

— - Часть границы, местоположение которой определено при выполнении кадастровых работ

Схема границ земельных участков

- - Характерная точка границы земельного участка, сведения ЕГРН о которой соответствуют требованиям, установленным в соответствии с частью 13 статьи 22 Федерального закона от 13 июля 2015 г. N 218-ФЗ "О государственной регистрации недвижимости"
 - - Характерная точка контура здания, сооружения, объекта незавершенного строительства
 - - Характерная точка границы, сведения о которой позволяют однозначно определить ее положение на местности
- 07:06-7.59 (3) - Территориальная зона 07:06-7.59 — Общественно-деловая зона
- 07:06-6.133 - Зона с особыми условиями использования территории 07:06-6.133 — Охранная зона инженерных коммуникаций
- 1 - Обозначение характерной точки, местоположение которой не изменилось или было уточнено
- ~~235~~ - Обозначение ликвидируемой характерной точки
- ~~n1Y~~ - Обозначение новой характерной точки
- ~~:62E~~ - Кадастровый номер земельного участка
- :62E - Исправляемый земельный участок
- :302 - Уточняемый земельный участок
- ~~:295~~ - Кадастровый номер здания
- :304 - Кадастровый номер сооружения
- :295 - Исправляемое здание
- :87 - Уточняемое здание
-
- Часть границы, сведения ЕГРН о которой позволяют однозначно определить ее положение на местности
-
- Часть контура, образованного проекцией существующего в ЕГРН наземного конструктивного элемента здания, сооружения, объекта незавершенного строительства
-
- Часть контура, образованного проекцией вновь образованного наземного конструктивного элемента здания, сооружения, объекта незавершенного строительства
- - Характерная точка границы земельного участка, сведения о которой отсутствуют в ЕГРН, местоположение которой определено при кадастровых работах (новая характерная точка)

Схема границ земельных участков

Выносной лист 9



07.00-0.22

07:06-7.59 (3)

Масштаб 1:1400

Условные обозначения


_____ - Часть границы, местоположение которой определено при выполнении кадастровых работ

Схема границ земельных участков

- - Характерная точка границы земельного участка, сведения ЕГРН о которой соответствуют требованиям, установленным в соответствии с частью 13 статьи 22 Федерального закона от 13 июля 2015 г. N 218-ФЗ "О государственной регистрации недвижимости"
 - - Характерная точка контура здания, сооружения, объекта незавершенного строительства
 - - Характерная точка границы, сведения о которой позволяют однозначно определить ее положение на местности
- 07:06-7.59 (3) - Территориальная зона 07:06-7.59 — Общественно-деловая зона
- 07:06-6.133 - Зона с особыми условиями использования территории 07:06-6.133 — Охранная зона инженерных коммуникаций
- 1 - Обозначение характерной точки, местоположение которой не изменилось или было уточнено
- ~~235~~ - Обозначение ликвидируемой характерной точки
- ~~n1Y~~ - Обозначение новой характерной точки
- ~~:62E~~ - Кадастровый номер земельного участка
- :62E - Исправляемый земельный участок
- :302 - Уточняемый земельный участок
- ~~:295~~ - Кадастровый номер здания
- :304 - Кадастровый номер сооружения
- :295 - Исправляемое здание
- :87 - Уточняемое здание
-
- Часть границы, сведения ЕГРН о которой позволяют однозначно определить ее положение на местности
-
- Часть контура, образованного проекцией существующего в ЕГРН наземного конструктивного элемента здания, сооружения, объекта незавершенного строительства
-
- Часть контура, образованного проекцией вновь образованного наземного конструктивного элемента здания, сооружения, объекта незавершенного строительства
- - Характерная точка границы земельного участка, сведения о которой отсутствуют в ЕГРН, местоположение которой определено при кадастровых работах (новая характерная точка)

Схема границ земельных участков

Выносной лист 10

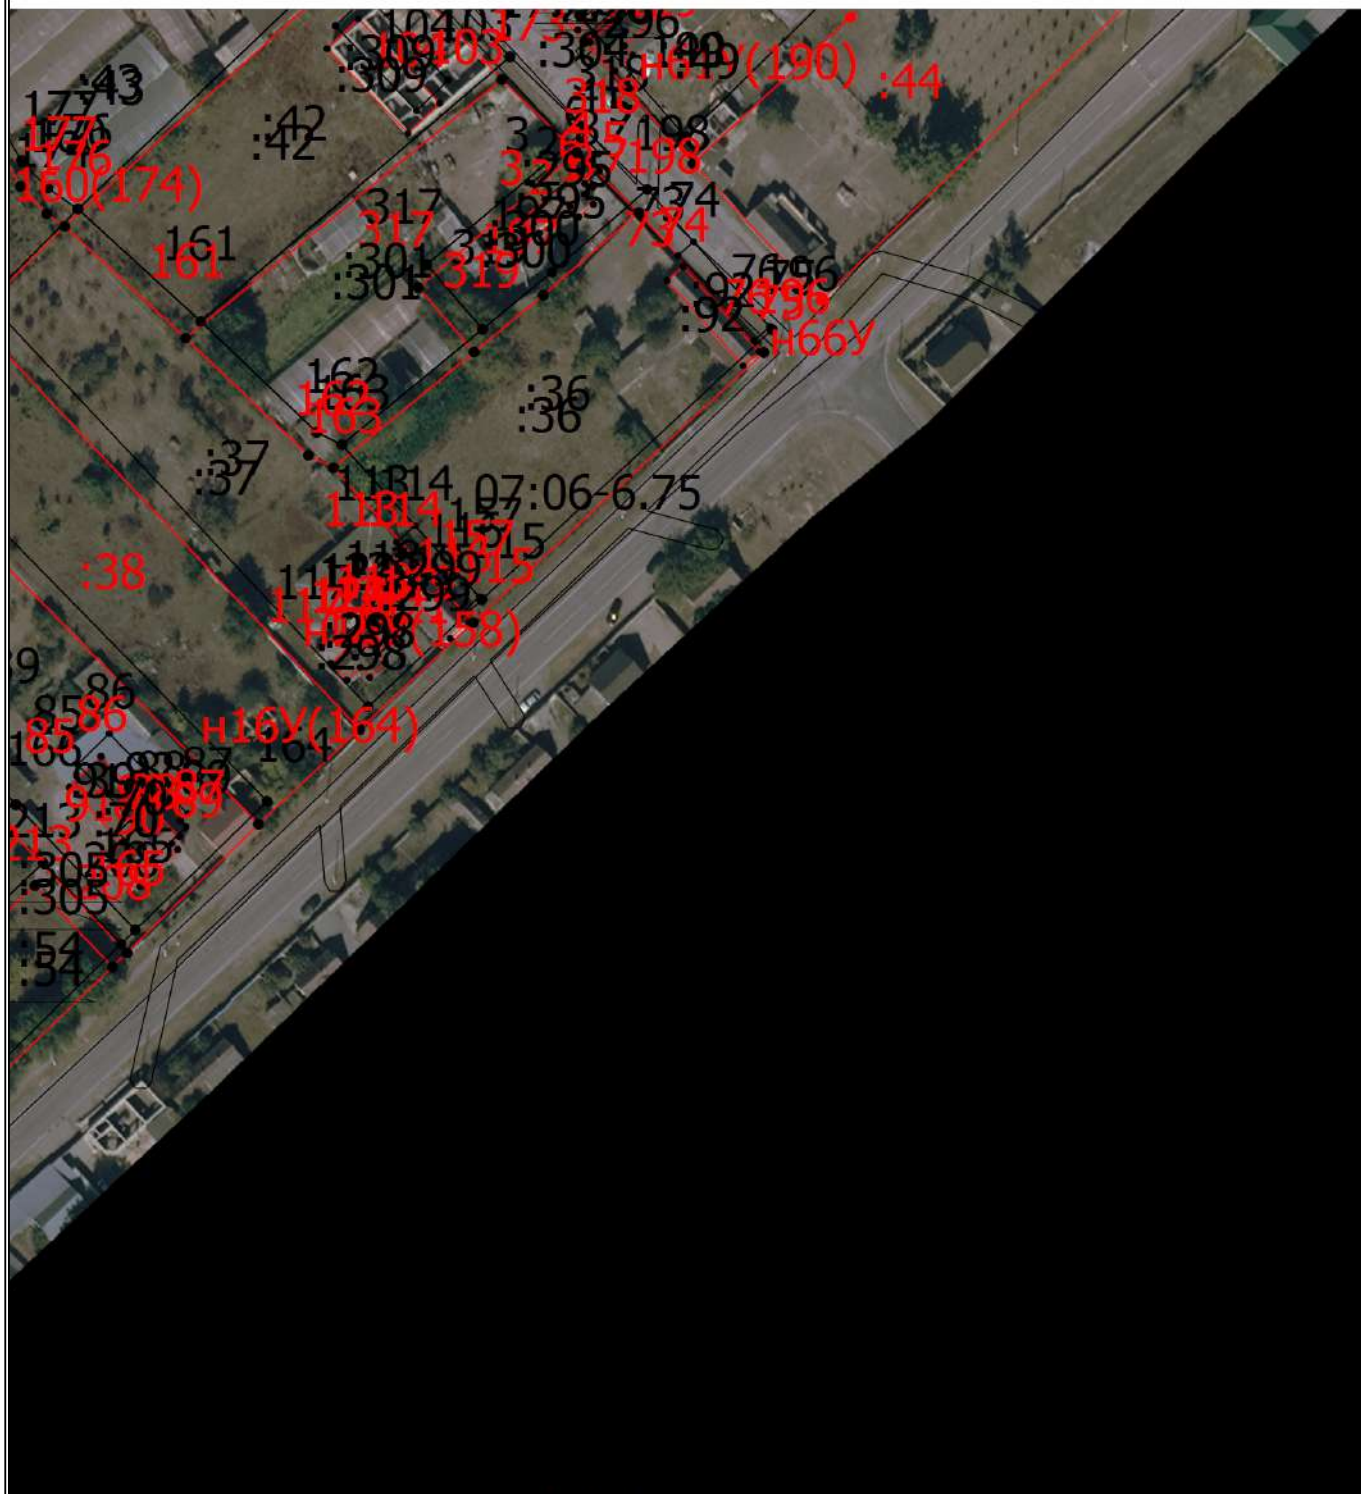

07.06-0.191

Масштаб 1:1400

Условные обозначения

— - Часть границы, местоположение которой определено при выполнении кадастровых работ

Схема границ земельных участков

- - Характерная точка границы земельного участка, сведения ЕГРН о которой соответствуют требованиям, установленным в соответствии с частью 13 статьи 22 Федерального закона от 13 июля 2015 г. N 218-ФЗ "О государственной регистрации недвижимости"
 - - Характерная точка контура здания, сооружения, объекта незавершенного строительства
 - - Характерная точка границы, сведения о которой позволяют однозначно определить ее положение на местности
- 07:06-7.59 (3) - Территориальная зона 07:06-7.59 — Общественно-деловая зона
- 07:06-6.133 - Зона с особыми условиями использования территории 07:06-6.133 — Охранная зона инженерных коммуникаций
- 1 - Обозначение характерной точки, местоположение которой не изменилось или было уточнено
- ~~235~~ - Обозначение ликвидируемой характерной точки
- ~~n1Y~~ - Обозначение новой характерной точки
- ~~:62E~~ - Кадастровый номер земельного участка
- :62E - Исправляемый земельный участок
- :302 - Уточняемый земельный участок
- ~~:295~~ - Кадастровый номер здания
- :304 - Кадастровый номер сооружения
- :295 - Исправляемое здание
- :87 - Уточняемое здание
-
- Часть границы, сведения ЕГРН о которой позволяют однозначно определить ее положение на местности
-
- Часть контура, образованного проекцией существующего в ЕГРН наземного конструктивного элемента здания, сооружения, объекта незавершенного строительства
-
- Часть контура, образованного проекцией вновь образованного наземного конструктивного элемента здания, сооружения, объекта незавершенного строительства
- - Характерная точка границы земельного участка, сведения о которой отсутствуют в ЕГРН, местоположение которой определено при кадастровых работах (новая характерная точка)